


od ..... do .....  
ZA ZGODNOŚĆ Z ORYGINAŁEM

TGM Automatic Sp. z o.o.  
30-405 Kraków, ul. Jana Brożka 8  
NIP: 6772349177

DOKUMENTACJA  
POWYKONAWCZA


11.1 11.1  

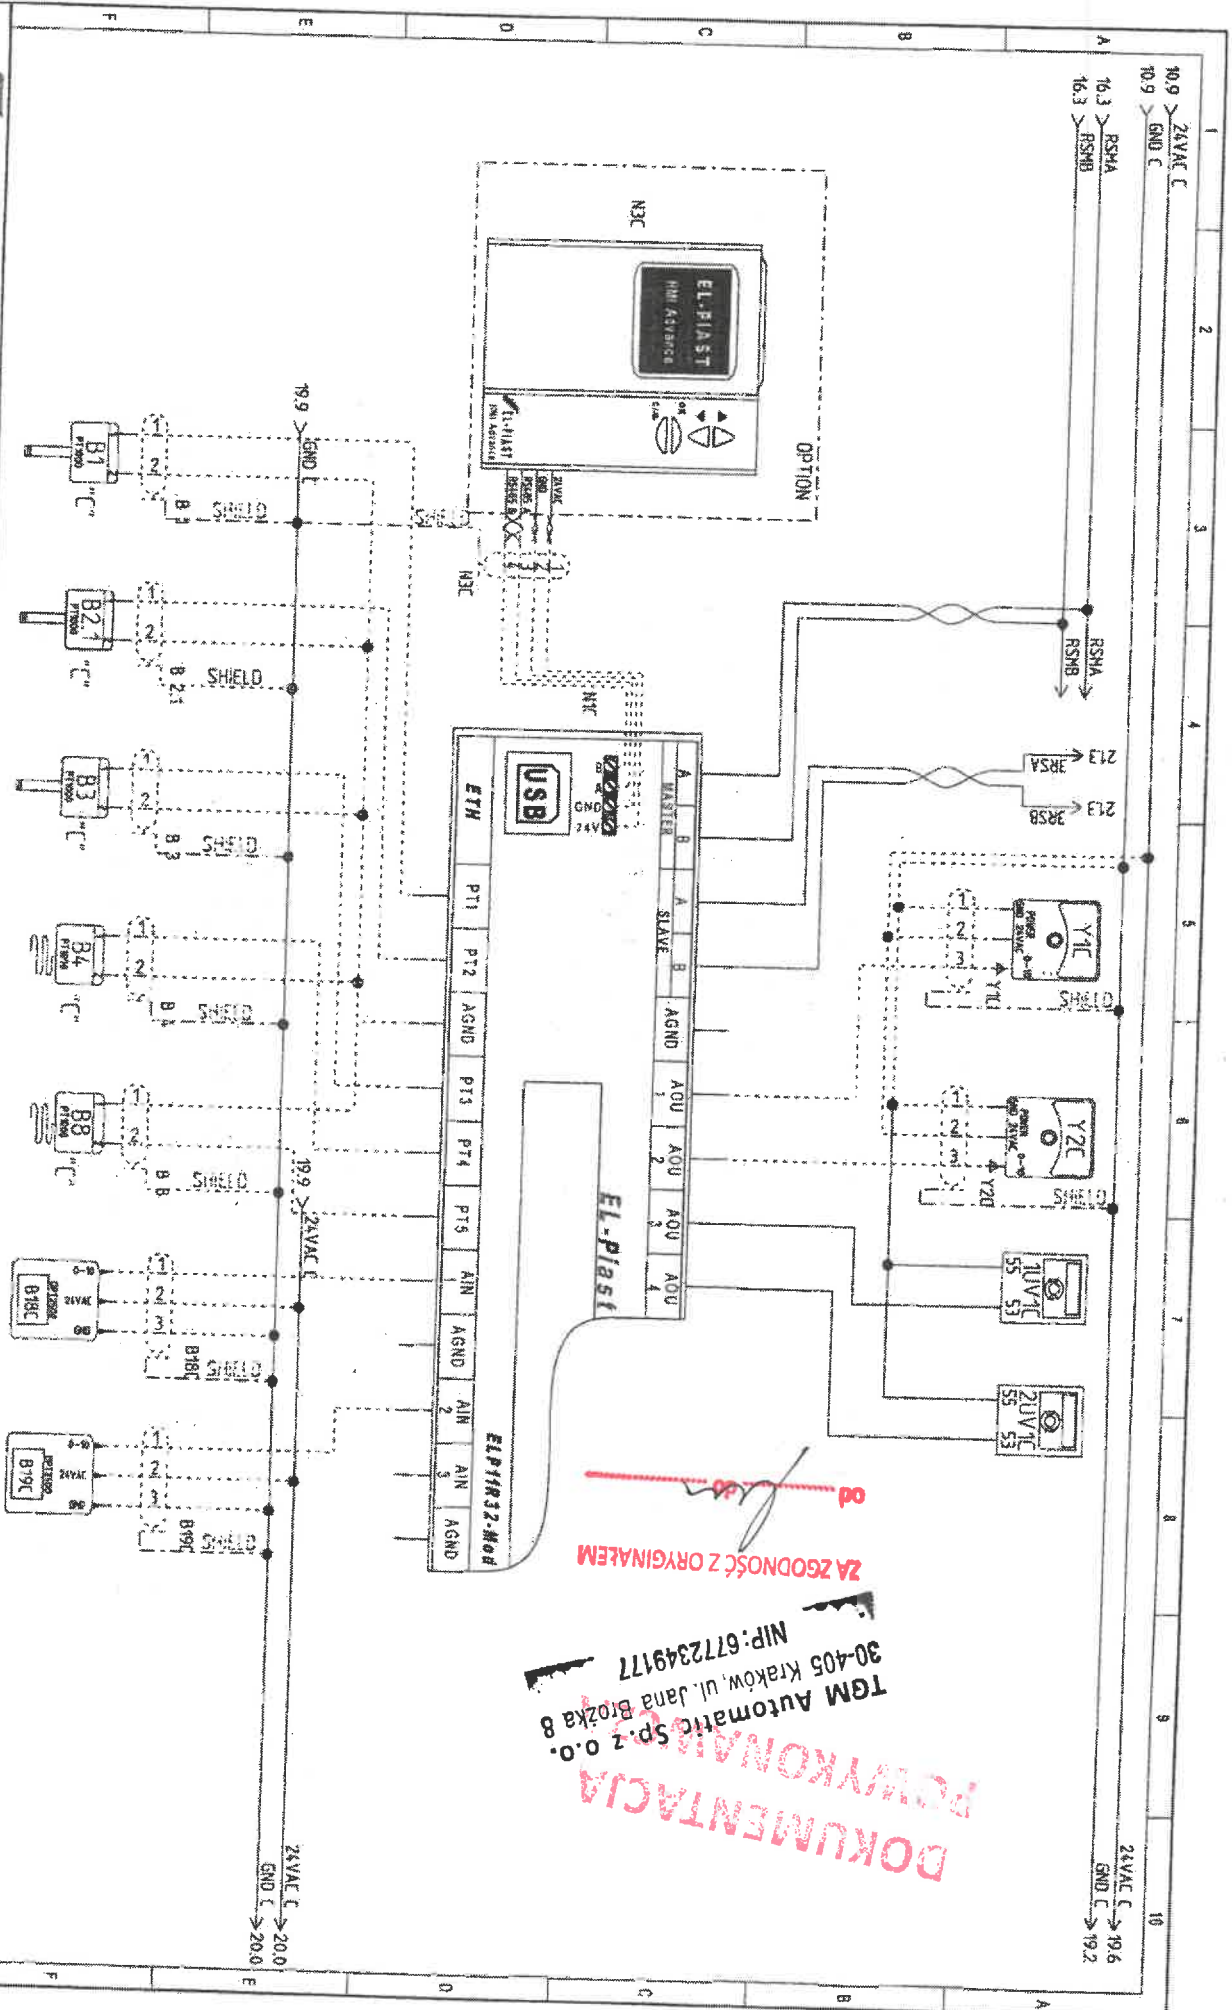


**DOKUMENTACJA**  
**POWYKONANA**  
 TGM Automatic Sp. z o.o.  
 30-405 Kraków, ul. Jana Brozka 8  
 NIP: 6772349177  
 ZA ZGODNOŚĆ Z ORYGINAŁEM



9.6 24 11 9.0 14 11

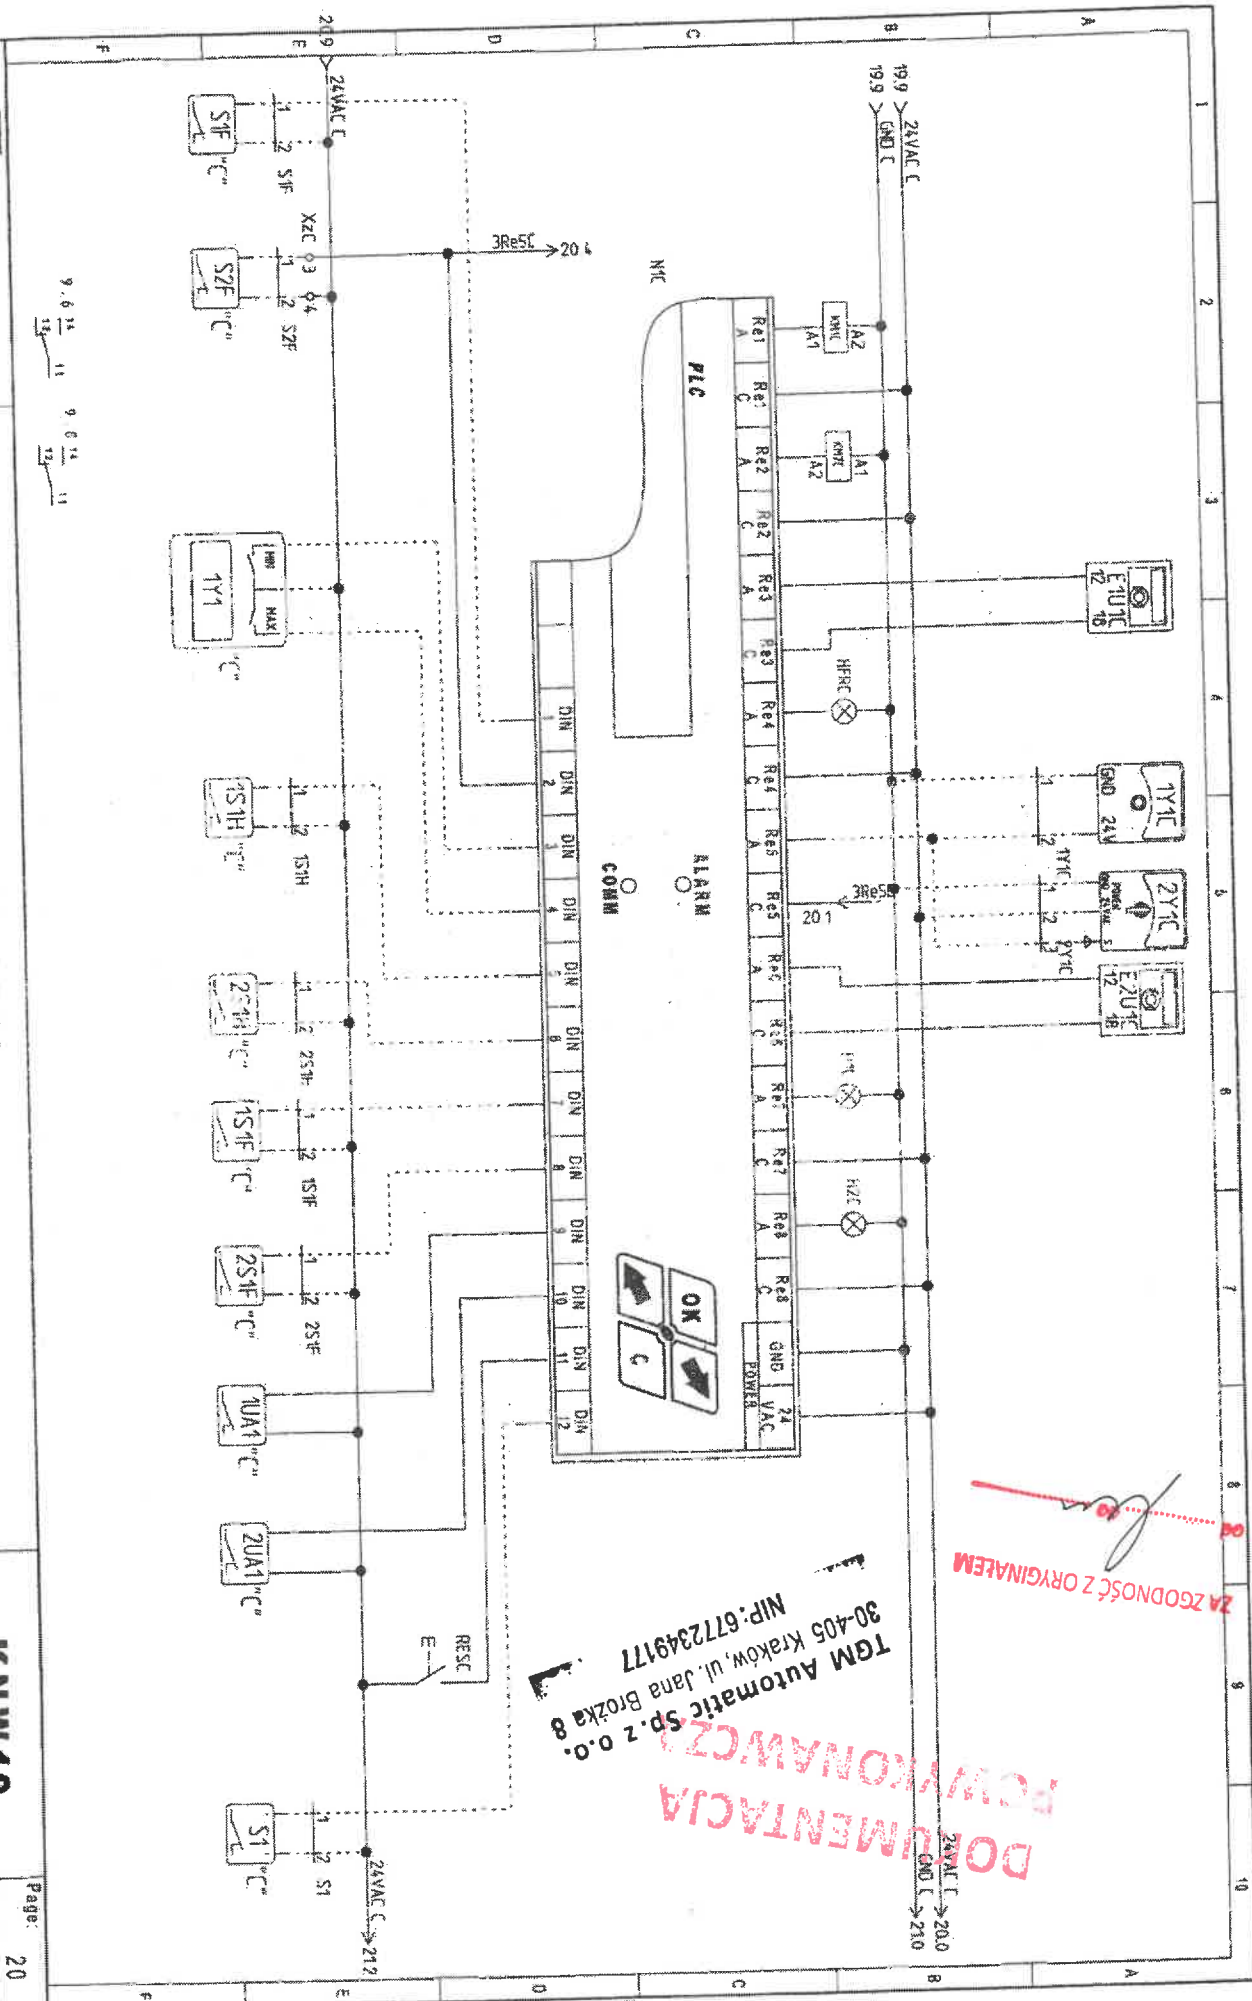


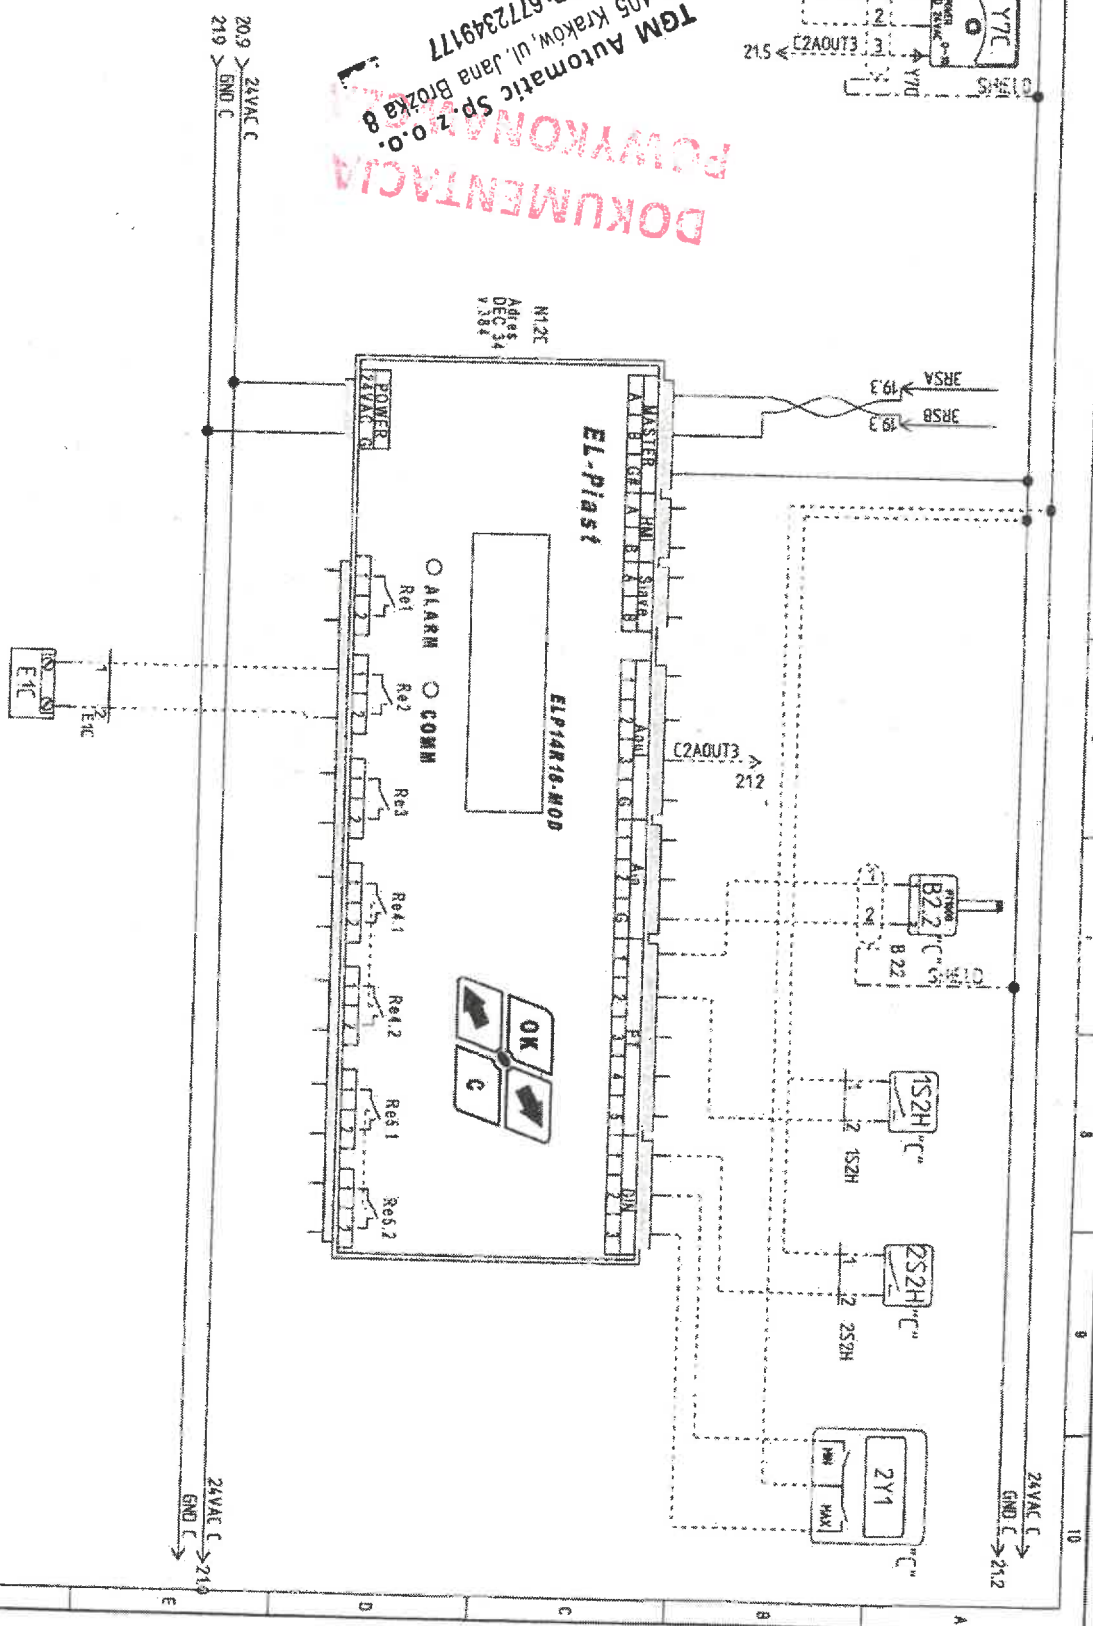

DOKUMENTACJA  
 POWYKONANIE  
 TGM Automatic Sp. z o.o.  
 30-405 Kraków, ul. Jana Brozka 8  
 NIP: 6172349177  
 ZA ZGODNOŚĆ Z ORYGINAŁEM

ZA ZGODNOŚĆ Z ORYGINAŁEM

Główny krawędź panelu na wysokości 170cm

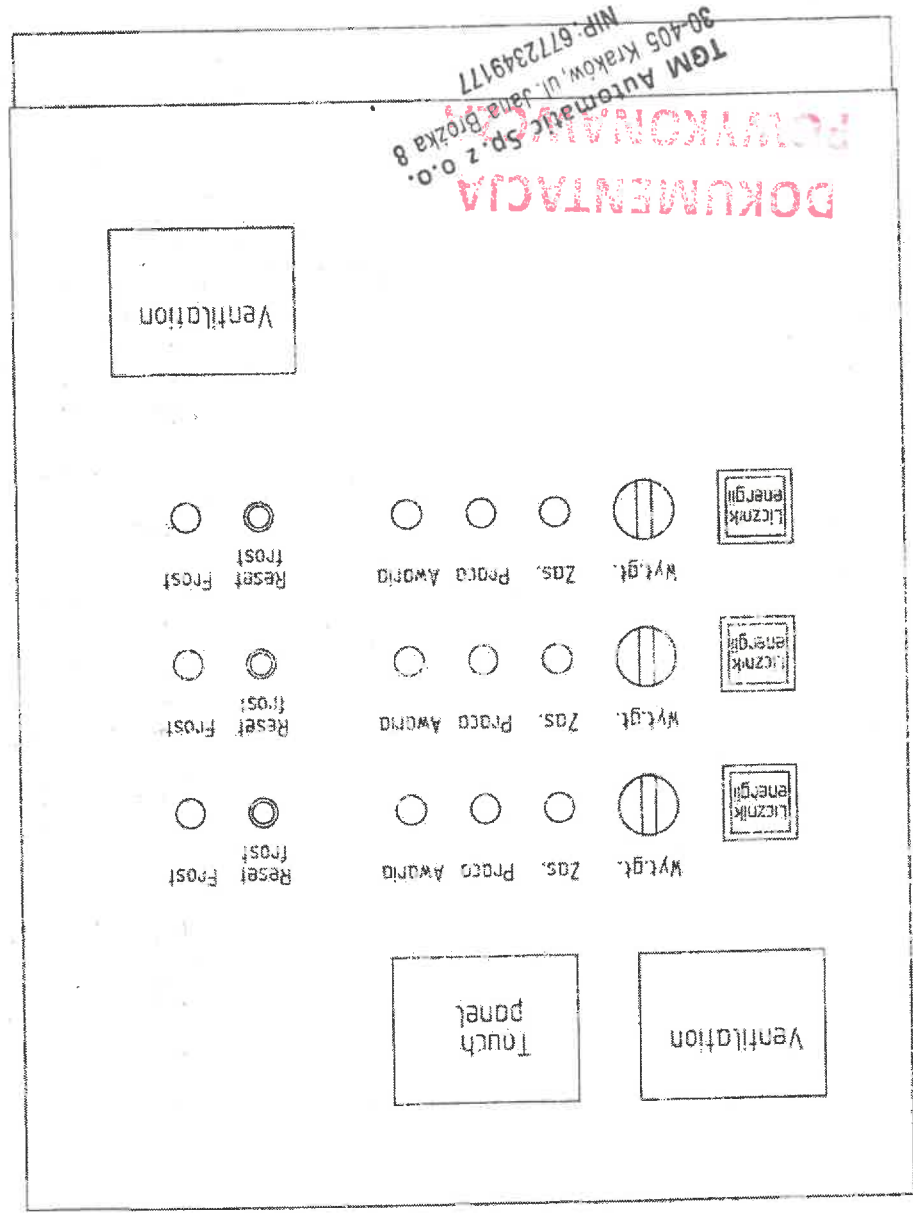

**DOKUMENTACJA**  
**POWYKONANA**  
TGM Automatyka Sp. z o.o.  
30-405 Kraków, ul. Jana Brozka 8  
NIP: 6772349177

**ZA ZGODNOŚĆ Z ORYGINAŁEM**  
od *[signature]*

Przewidywać 100mm wolne] przestrzeni powyżej i poniżej folownika

*Handwritten signature*  

**TGM Automatic Sp. z o.o.**  
 30-405 Kraków, ul. Jana Brozka 8  
 NIP: 6772349177

**DOKUMENTACJA**  
**POWYKONAWCZA**

