





Przekrój A-A

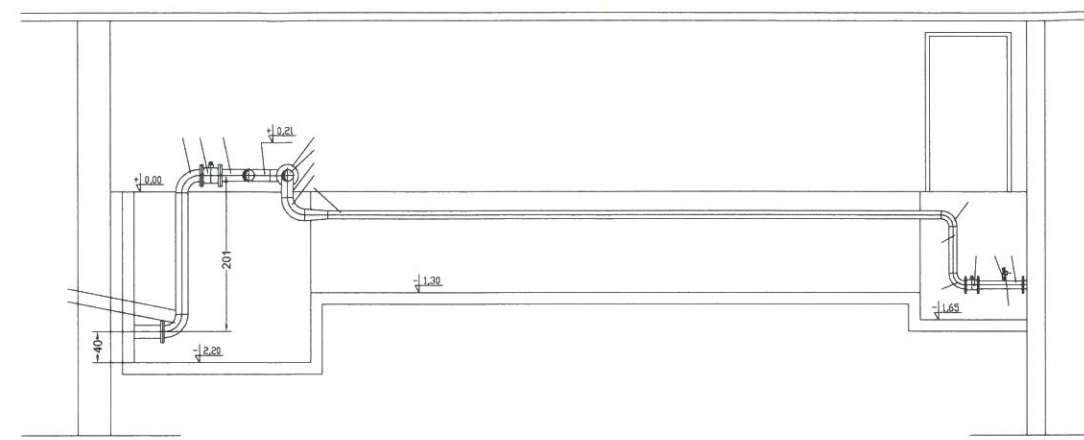

Przekrój B-B

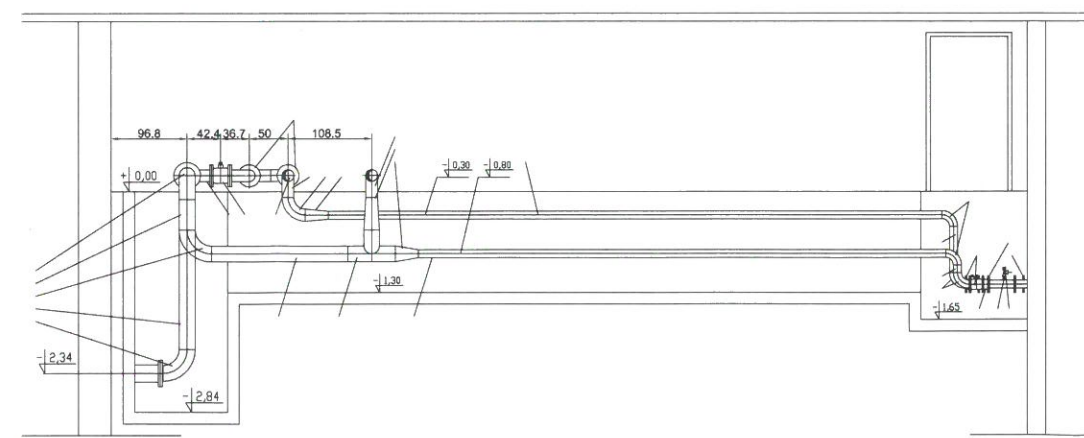


Przekrój C-C

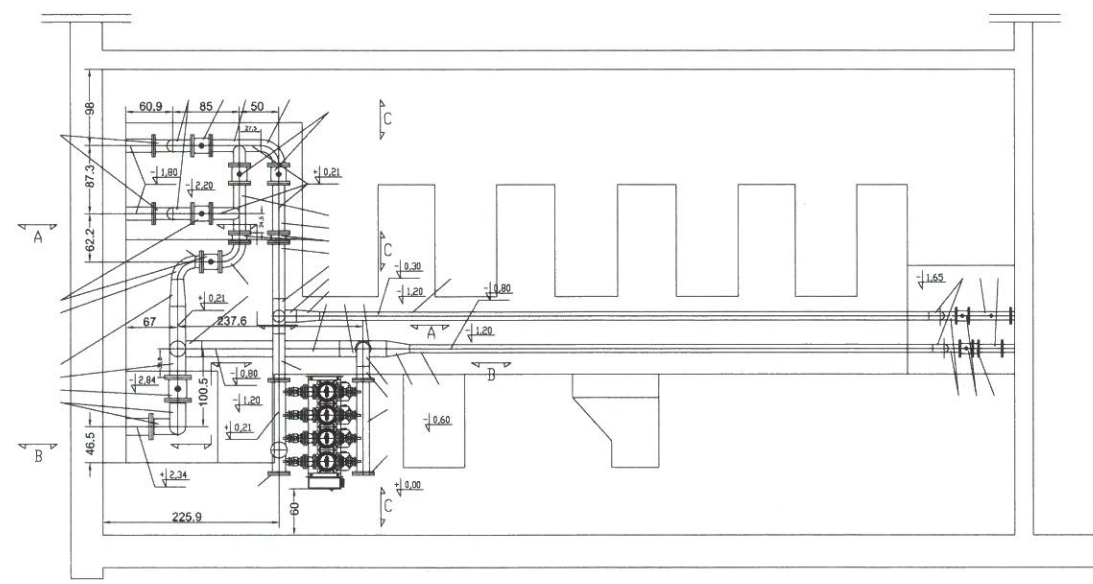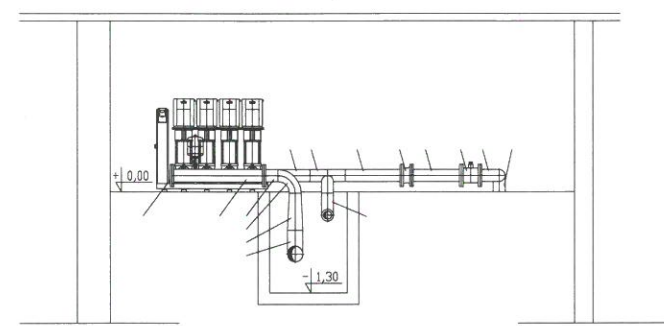

DOKUMENTACJA POWYKONAWCZA

DOKUMENTACJA POWYKONAWCZA

| | | | | | | |
|---|-------------|-------------------------------|----------------|-----------|------|---|
|  PRACOWNIA PROJEKTOWA "MGPOL" Złotowski 51A tel. (048) 385-08-57 | projektował | mgr inż. Andrzej Gela | nr upr. bud. | SH-402/84 | data | podpis |
| | opracował | mgr inż. Janusz Dzierżonowski | CT.VI-63/20/76 | data | | |
| FAZA: PROJEKT WYKONAWCZY | | | | | | |
| Remont i rozbudowa hydrofornii zasilającej Żeński Dom Studencki w wodę do celów społ. inwestor: Katedra Uniwersytetu Lubelskiego al. Racławickie 14, 20-050 Lublin Branża: Sanitarna | | | | | | skala: 1:50 nr rysunku: PB-IS-02 |
| Tytuł rysunku: Rzut i przekroje hydrofornii | | | | | | |