


DRZWI ZEWNĘTRZNE

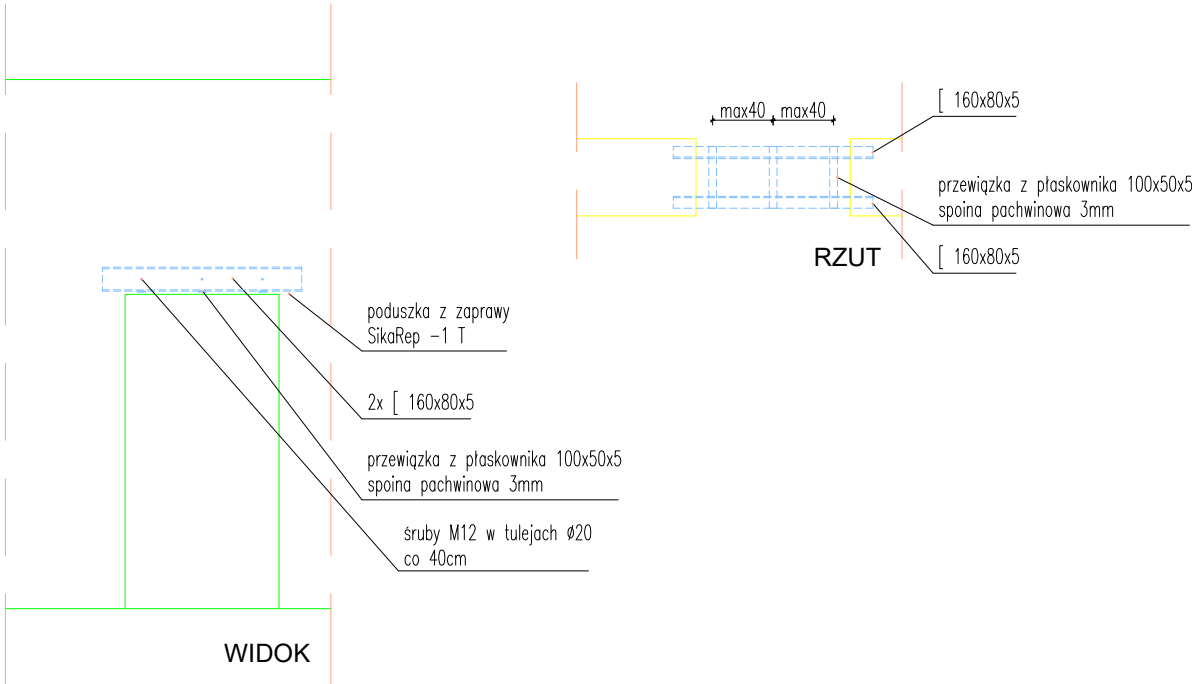

Dokumentacja  
Powykonawcza

REWIZJA		DATA	ZMIANY I UWAGI				
INWESTOR:							
Narodowe Centrum Badań Jądrowych ul. Andrzeja Sołtana 7 05-400 Otwock							
ZAMAWIAJĄCY:							
Narodowe Centrum Badań Jądrowych ul. Andrzeja Sołtana 7 05-400 Otwock							
BIURO PROJEKTOWE:							
		AODC Sp. z o.o. ul. Szyszkowa 56 02-285 Warszawa					
INWESTYCJA:							
Przebudowa fragmentu budynku nr 39 na terenie ośrodka NCBJ oraz budowa płyt fundamentowych pod towarzyszące urządzenia techniczne ul. Andrzeja Sołtana 7; 05-400 Otwock dz. ew. nr 17 (fragment) z obrębu 0257							
FAZA PROJEKTU:							
DOKUMENTACJA POWYKONAWCZA							
BRANŻA:							
KONSTRUKCJA							
RYSUNEK:							
NADPROŻA STALOWE							
ZESPÓŁ PROJEKTOWY							
FUNKCJA		IMIĘ I NAZWISKO		UPRAWNIENIA		PODPIS	
PROJEKTANT:		Michał Komińczuk do projektowania bez ograniczeń w specjalności konstrukcyjno-budowlanej		MAZ/0548/POOK/13			
SPRAWDZAJĄCY:		Łukasz Borkowski do projektowania bez ograniczeń w specjalności konstrukcyjno-budowlanej		MAZ/0269/POOK/10			
OPRACOWUJĄCY:							
OPRACOWUJĄCY:							
SKALA:	DATA:	OBIEKT	FAZA	SYSTEM	POZIOM	RYSUNEK	REW
1:50	30.06.2023	CiŚII	DP	K	0	07	R00