


LEGENDA:

- przewód kanalizacji sanitarnej
- KPP: przewód kanalizacji sanitarnej podposadzzkowej
- przewód instalacji skroplin
- przewód instalacji hydrantowej
- rewizja
- wpust podłogowy
- pompa zanurzeniowa
- Dn 160  
i=1.5% oznaczenie średnicy przewodu i spadku
- instalacja w zakresie kolejnego etapu



PARTER

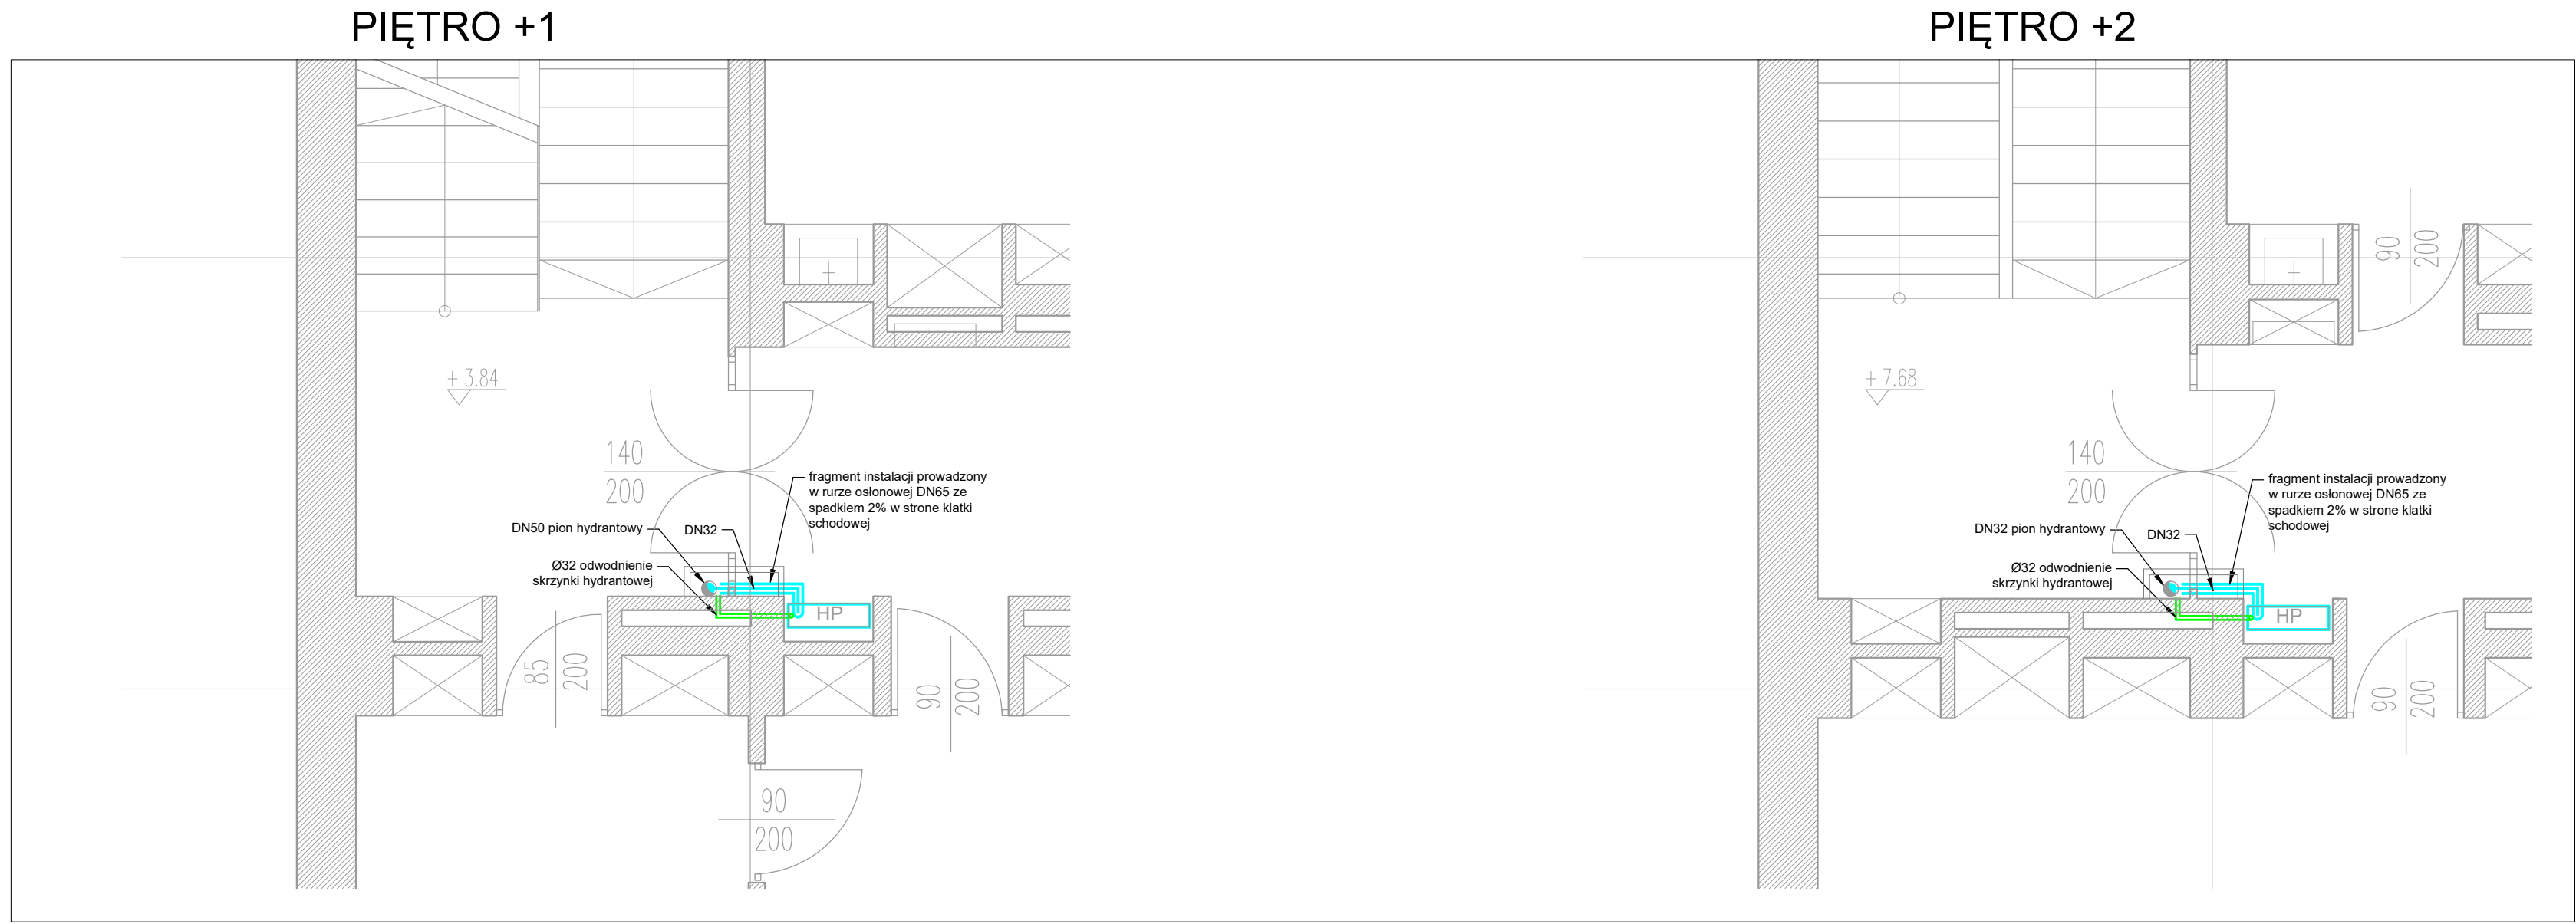

REWIZJA	DATA	ZMIANY I UWAGI	
INWESTOR:			
Narodowe Centrum Badań Jądrowych ul. Andrzeja Sołtana 7 05-400 Otwock			
ZAMAWIAJĄCY:			
Narodowe Centrum Badań Jądrowych ul. Andrzeja Sołtana 7 05-400 Otwock			
BIURO PROJEKTOWE:			
AODC Sp. z o.o. ul. Szybkowska 56 02-285 Warszawa			
INWESTYCJA:			
Przebudowa fragmentu budynku nr 39 na terenie ośrodka NCBJ oraz budowa płyt fundamentowych pod towarzyszące urządzenia techniczne ul. Andrzeja Sołtana 7: 05-400 Otwock dz. ew. nr 17 (fragment) z obręb 0257			
FAZA PROJEKTU:			
DOKUMENTACJA POWYKONAWCZA			
BRANŻA:			
SANITARNA			
RYSUNEK:			
INSTALACJA WOD-KAN RZUT PARTERU			
ZESPÓŁ PROJEKTOWY			
FUNKCJA	IMIĘ I NAZWISKO	UPRAWNIENIA	PODPIS
PROJEKTANT:	Artur Karaś	MAZ/0014/PWBS/19 do projektowania i kierowania robotami budowlanymi w specjalności instalacyjnej	
SPRAWDZAJĄCY:	Michał Świętorzecki	MAZ/0102/PWBS/16 do projektowania i kierowania robotami budowlanymi w specjalności instalacyjnej	
OPRACOWUJĄCY:			
OPRACOWUJĄCY:			
SKALA:	DATA:	OBIEKT	FAZA
1:50	20.06.2023	CiSII	DP
		SYSTEM	POZIOM
		IS	0
		RYSUNEK	REW
		11	R00