


Dokumentacja  
Powykonawcza

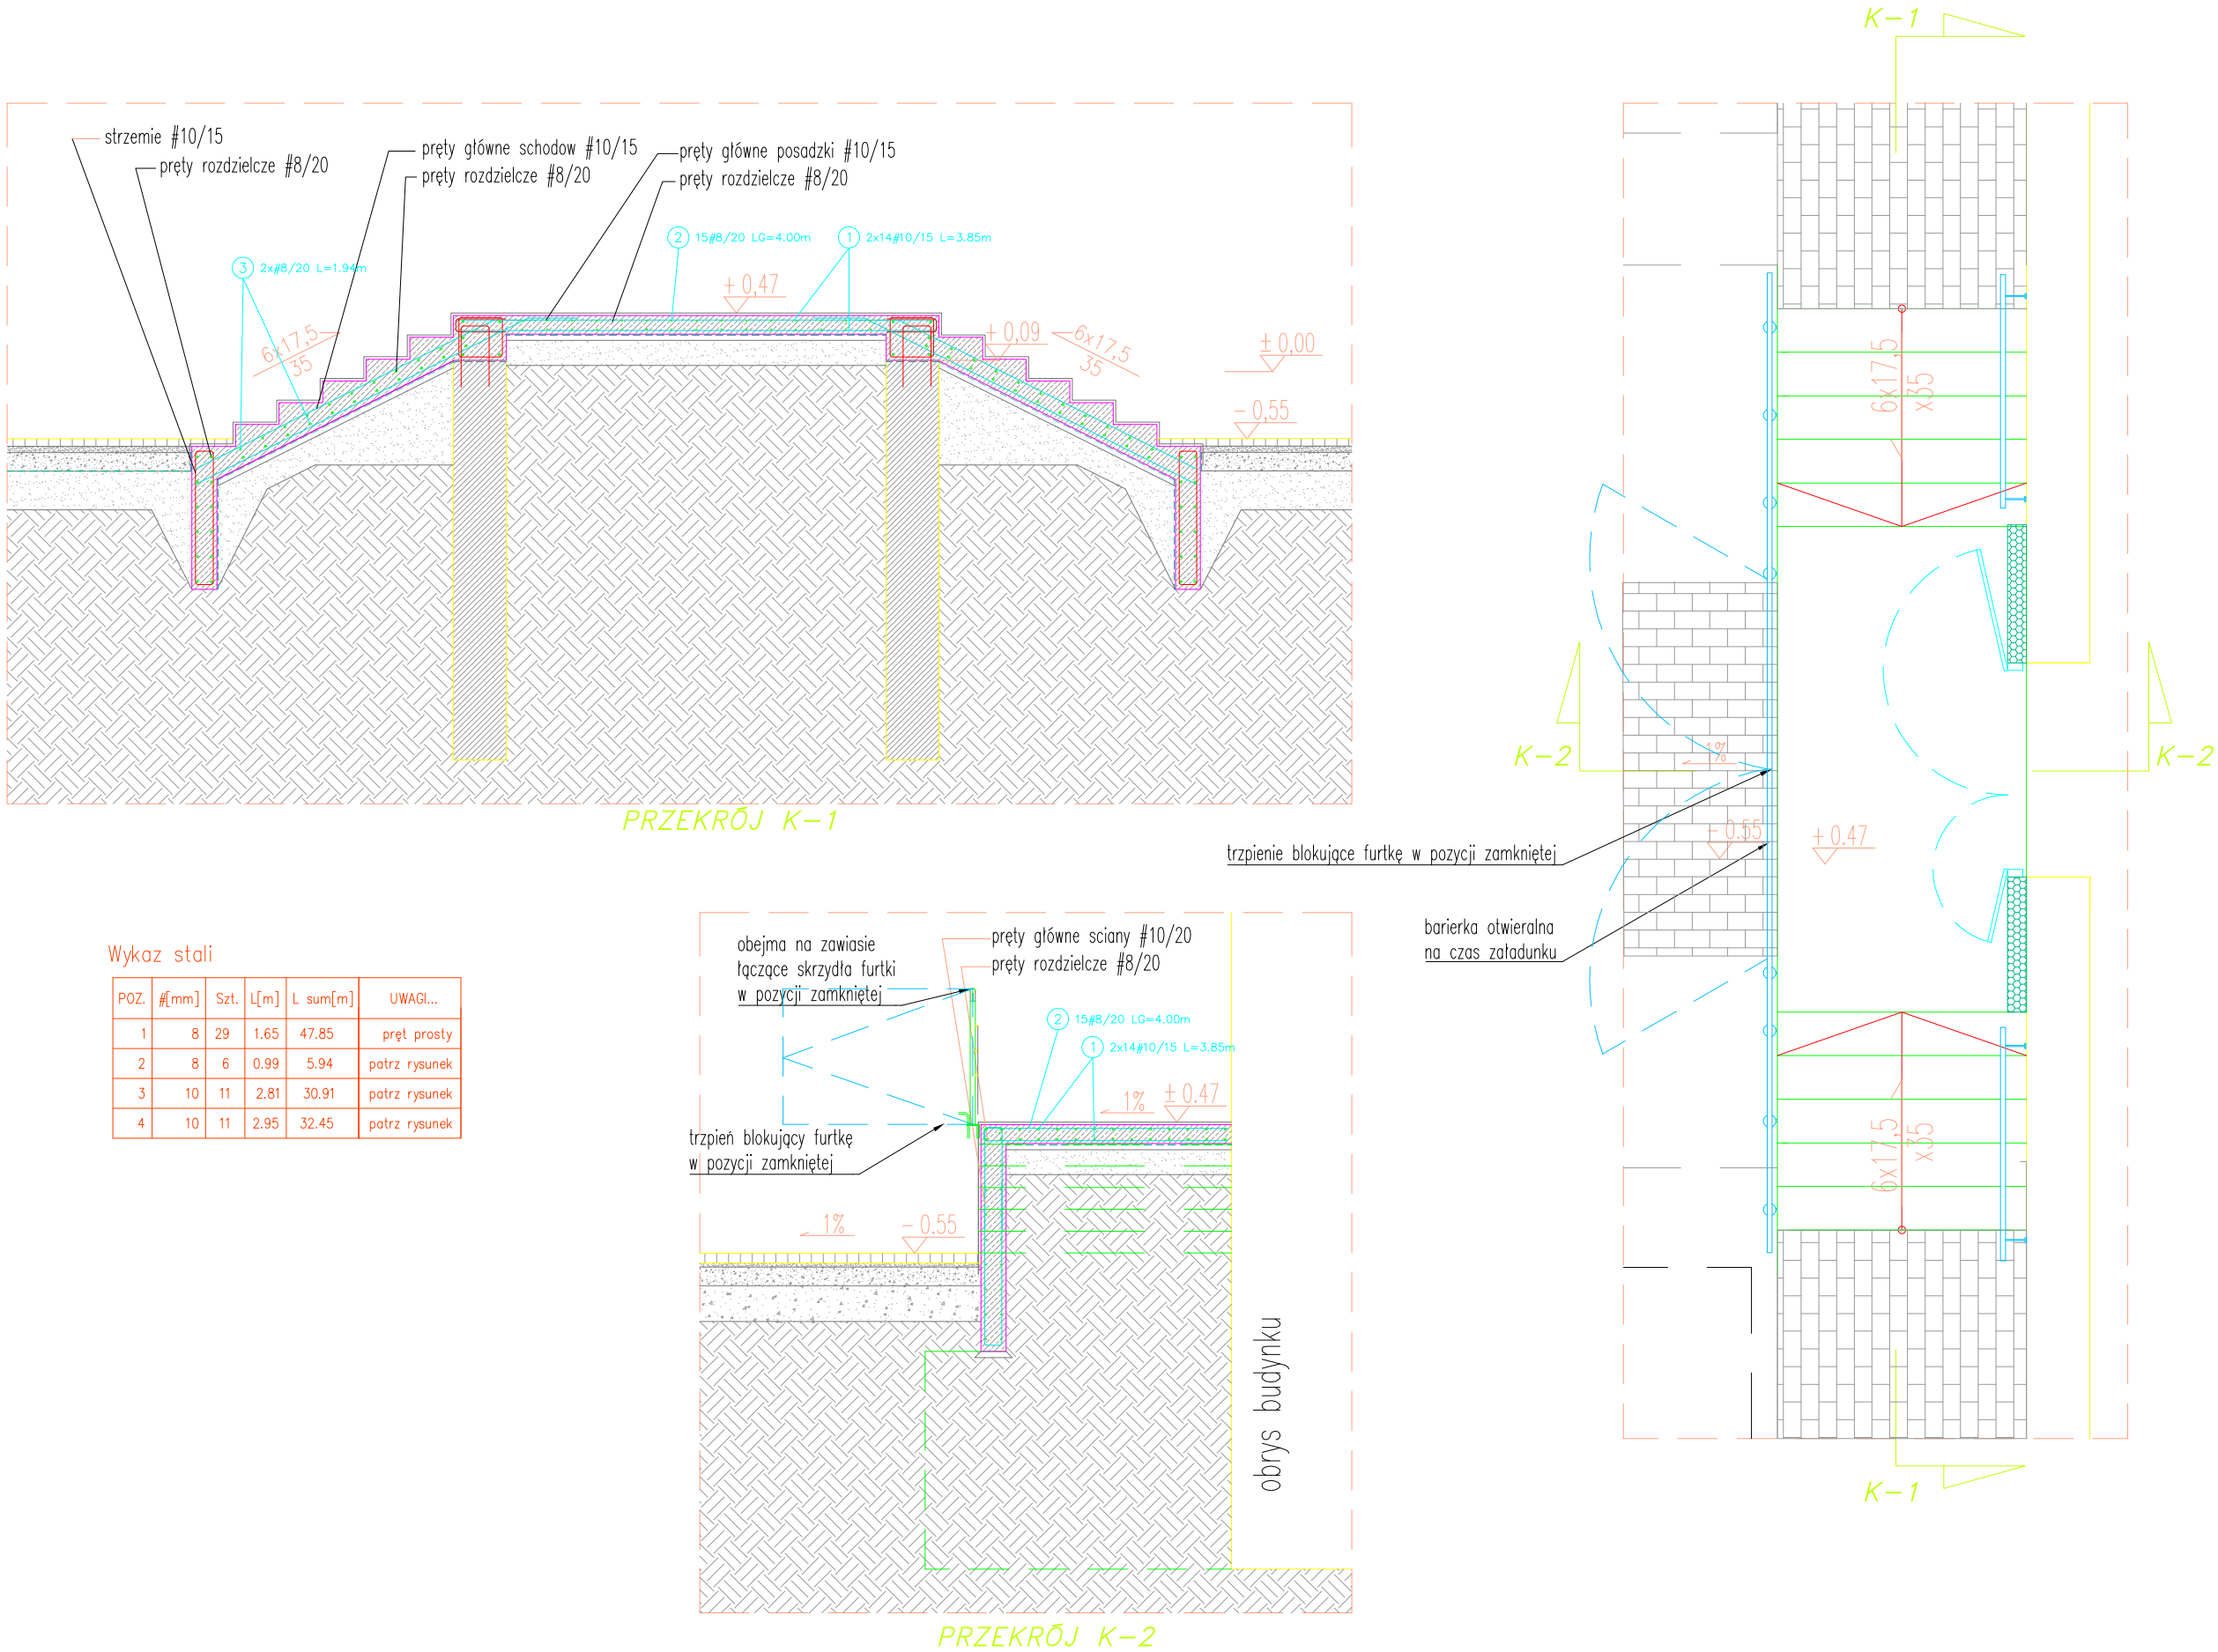

REWIZJA	DATA	ZMIANY I UWAGI					
INWESTOR:							
Narodowe Centrum Badań Jądrowych ul. Andrzeja Sołtana 7 05-400 Otwock							
ZAMAWIAJĄCY:							
Narodowe Centrum Badań Jądrowych ul. Andrzeja Sołtana 7 05-400 Otwock							
BIURO PROJEKTOWE:							
<div><div><div><div></div><div></div><div></div></div><div><div></div><div></div><div></div></div><div><div></div><div></div><div></div></div></div><div><div>Part of data center</div><div>AODC</div></div></div> <div>AODC Sp. z o.o. ul. Szyszkowa 56 02-285 Warszawa</div>							
INWESTYCJA:							
Przebudowa fragmentu budynku nr 39 na terenie ośrodka NCBJ oraz budowa płyt fundamentowych pod towarzyszące urządzenia techniczne ul. Andrzeja Sołtana 7; 05-400 Otwock dz. ew. nr 17 (fragment) z obrębu 0257							
FAZA PROJEKTU:							
DOKUMENTACJA POWYKONAWCZA							
BRANŻA:							
KONSTRUKCJA							
RYSUNEK:							
SCHODY ZEWNĘTRZNE Z RAMPĄ ZAŁADUNKOWĄ							
ZESPÓŁ PROJEKTOWY							
FUNKCJA	IMIĘ I NAZWISKO	UPRAWNIENIA	PODPIS				
PROJEKTANT:	Michał Komińczuk do projektowania bez ograniczeń w specjalności konstrukcyjno-budowlanej	MAZ/0548/POOK/13					
SPRAWDZAJĄCY:	Łukasz Borkowski do projektowania bez ograniczeń w specjalności konstrukcyjno-budowlanej	MAZ/0269/POOK/10					
OPRACOWUJĄCY:							
OPRACOWUJĄCY:							
SKALA:	DATA:	OBIEKT	FAZA	SYSTEM	POZIOM	RYSUNEK	REW
1:50	30.06.2023	CIŚII	DP	K	0	09	R00