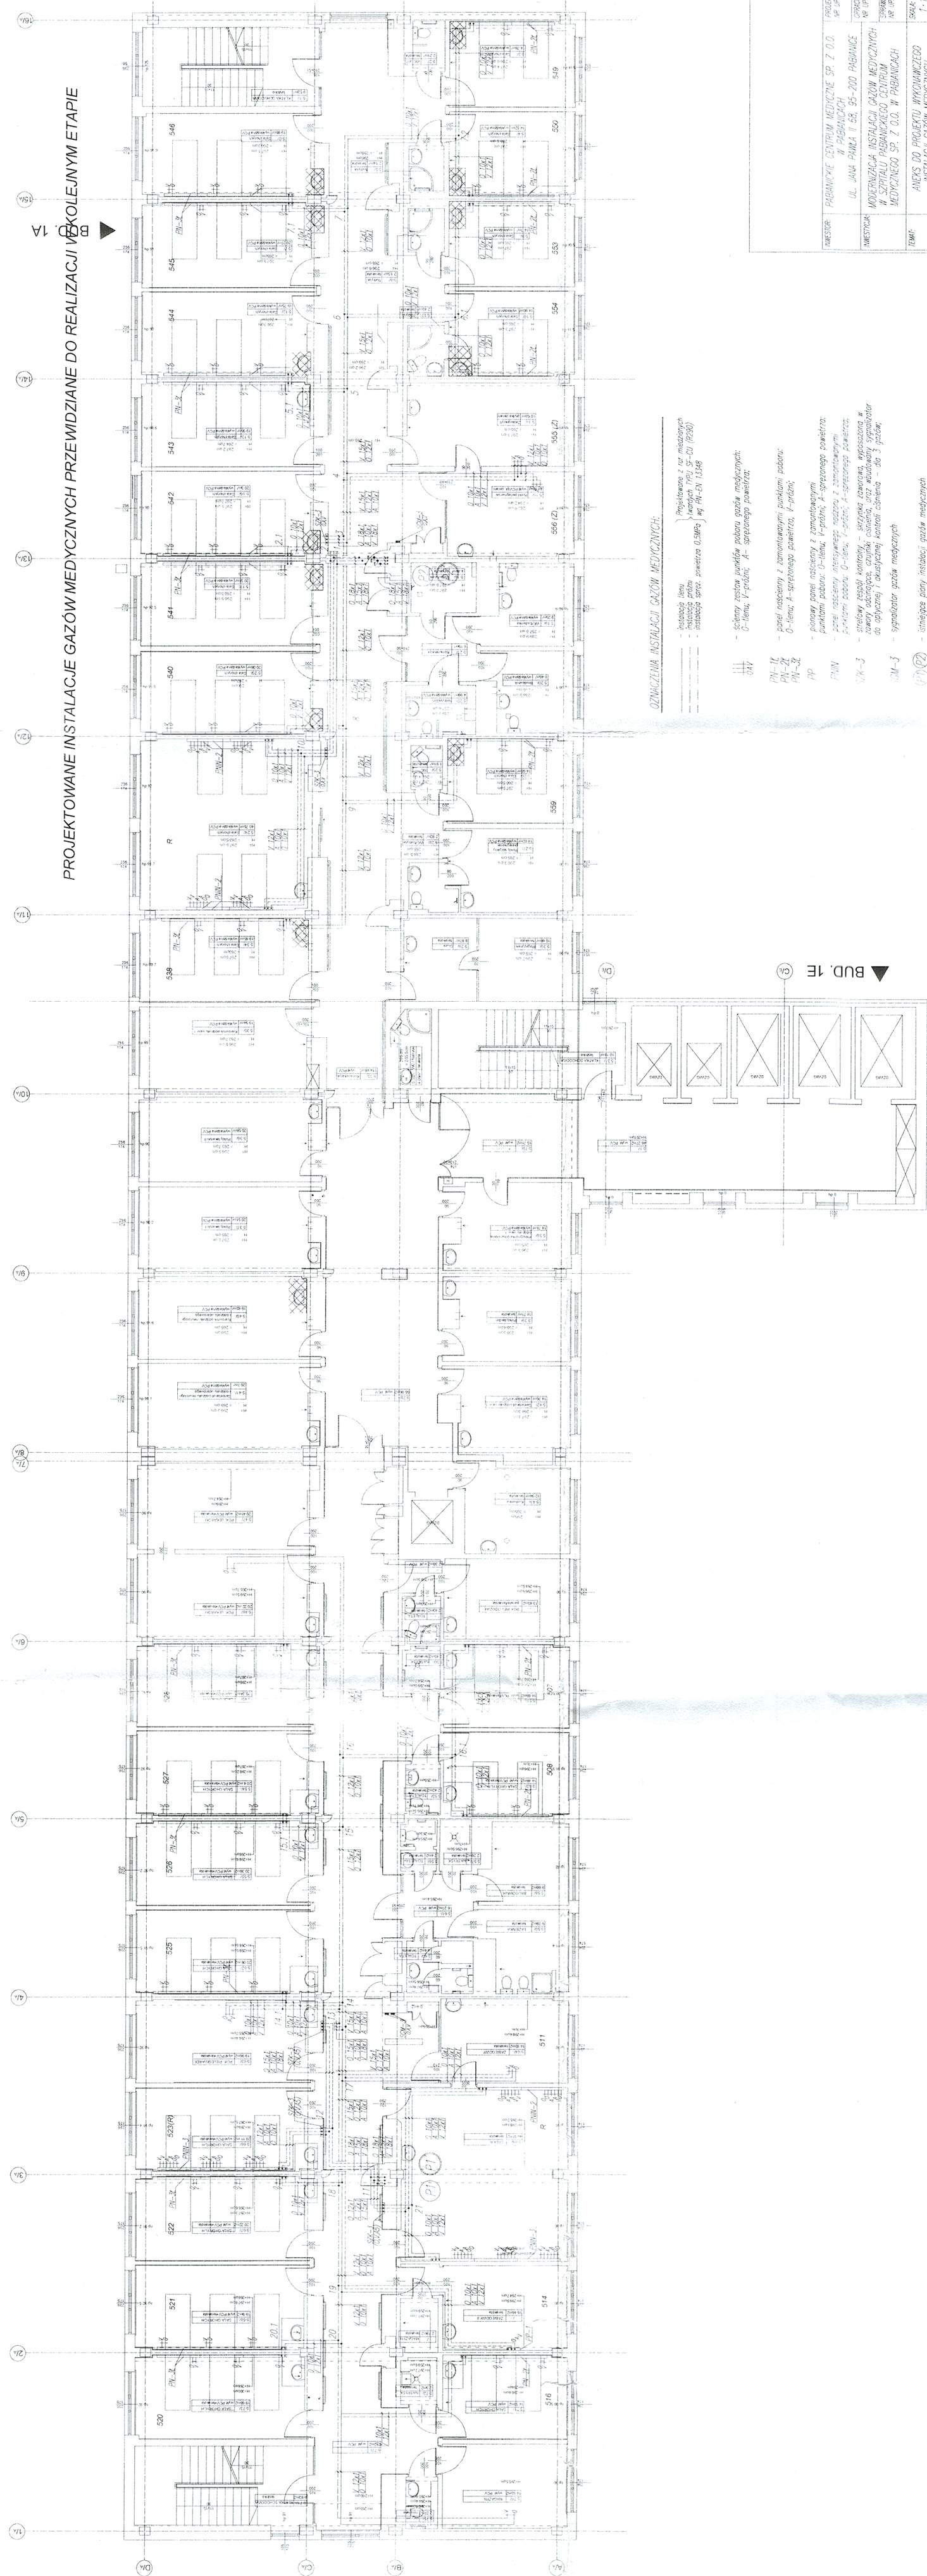


**BUDYNEK A - V PIĘTRO**  
**ODDZIAŁ NEUROLOGII I WEWNĘTRZNY I**

PROJEKTOWANE INSTALACJE GAZÓW MEDYCZYNYCH PRZEWIDZIANE DO REALIZACJI W KOLEJNYM ETAPIE

[illegible]

mgr inż. Dariusz Piotrowski  
Kierownik Budowy  
Uprawnienia nr MAZ.ING.632.MPS.145

**DOKUMENTACJA  
POWYKONAWCZA**