


DOKUMENTACJA POWYKONAWCZA

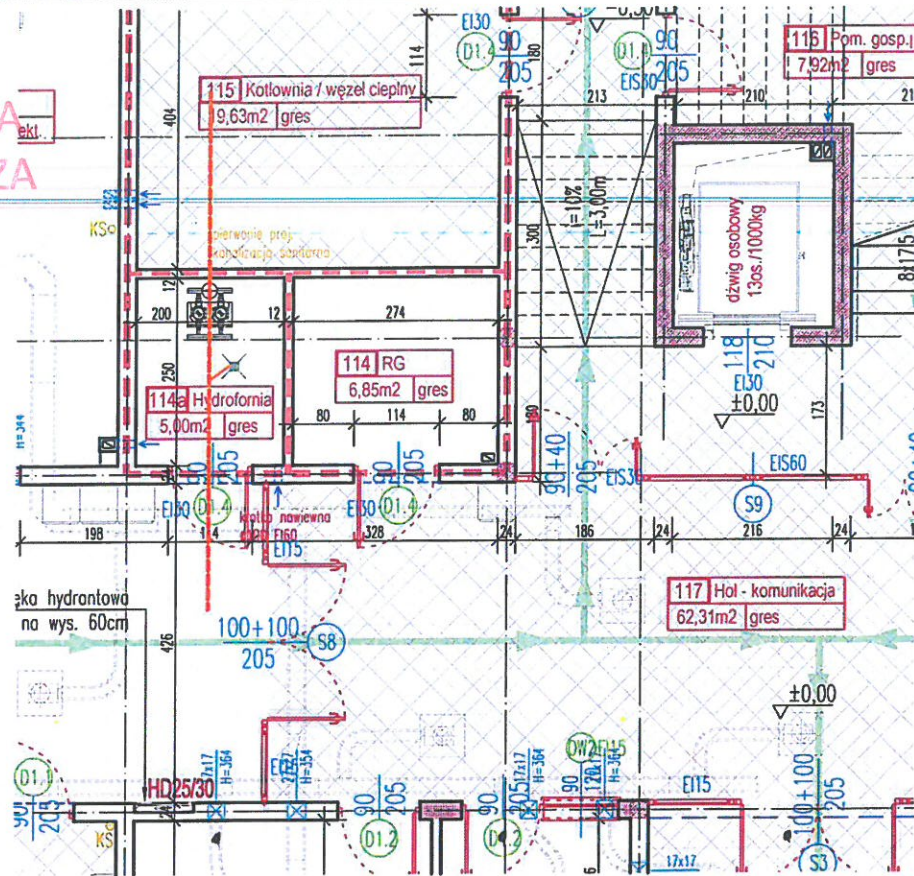

REWIZJA 1:


WPROWADZONO PODZIAŁ POMIESZCZENIA 114 NA POMIESZCZENIE HYDROFORNI I RG.

W POMIESZCZENIU RG NALEŻY WYKONAĆ NOWY OTWÓR DRZWIOWY ORAZ DRZWI W KLASIE EI30

Z POMIESZCZENIA RG WYPROWADZIĆ KANAŁ WENTYLACYJNY STAŁOWY Ø100 NA 1 PIĘTRZE OBUDOWANY EI60.

KRATKA NAWIEWNA Ø100 EI60 PĘCZNIEJĄCA

POWYŻSZA ZMIANA MA CHARAKTER NIEISTOTNY W MYŚL ART. 36A PRAWA BUDOWLANEGO

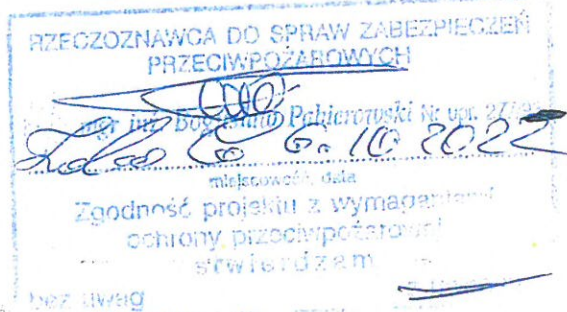



mgr inż. WITOLD KRYSIAK
upr. budowlane do projektowania bez ograniczeń,
kierowania i nadzorowania robót budowlanych
przewid. UAN 452/8346/11/30/85, GAN 326/8346/11/1/80
62-700 Turek, ul. Polwarska 25, kom. 604 446 749

ZA ZGODNOŚĆ
Z ORYGINAŁEM

mgr inż. Bogdan Mrozowski
upr. budowlane do projektowania bez ograniczeń,
kierowania i nadzorowania robót budowlanych
przewid. UAN 11/25/75, GAN 11/25/75

ABK-PROJEKT

UL. LISOWSKIEGO 2/4
65-072 ZIELONA GÓRA
tel. +48 68 320 15 75

| | | | |
|---|---|------------------------------------|---|
| Investor: | GMINA KOMORNIKI | | |
| | ul. Stawna 1, 62-052 Komorniki, tel. 61 610 06 48 | | |
| Investycja: | Rozbudowa Szkoły Podstawowej nr 2 w Plewiskach | | |
| Adres: | Działka nr 618/108 obręb 0006 w Plewiskach | Nr rys.: | IS1 |
| Treść rysunku: | RZUT PARTERU | Skala: | 1:100 |
| | Imię i Nazwisko | Nr uprawnień | Data: 6.10.2022 |
| Projektant: | mgr inż. Radosław Wiekiera | LBS/0079/POOS/10 w spec. sanit. |  |
| Sprawdzający: | | 1/2001/GW | |
| Asystent: | | | |
| Autor projektu / Kierownik biura projektowego | mgr inż. Bogdan Mrozowski | 7/90/ZG w spec. konstrukcyjnej |  |