



## Geodezyjna inwentaryzacja powykonawcza nasadzeń przy przy- łączniku ul. Brodzkiej do ronda w kierunku byłego wysypiska śmieci

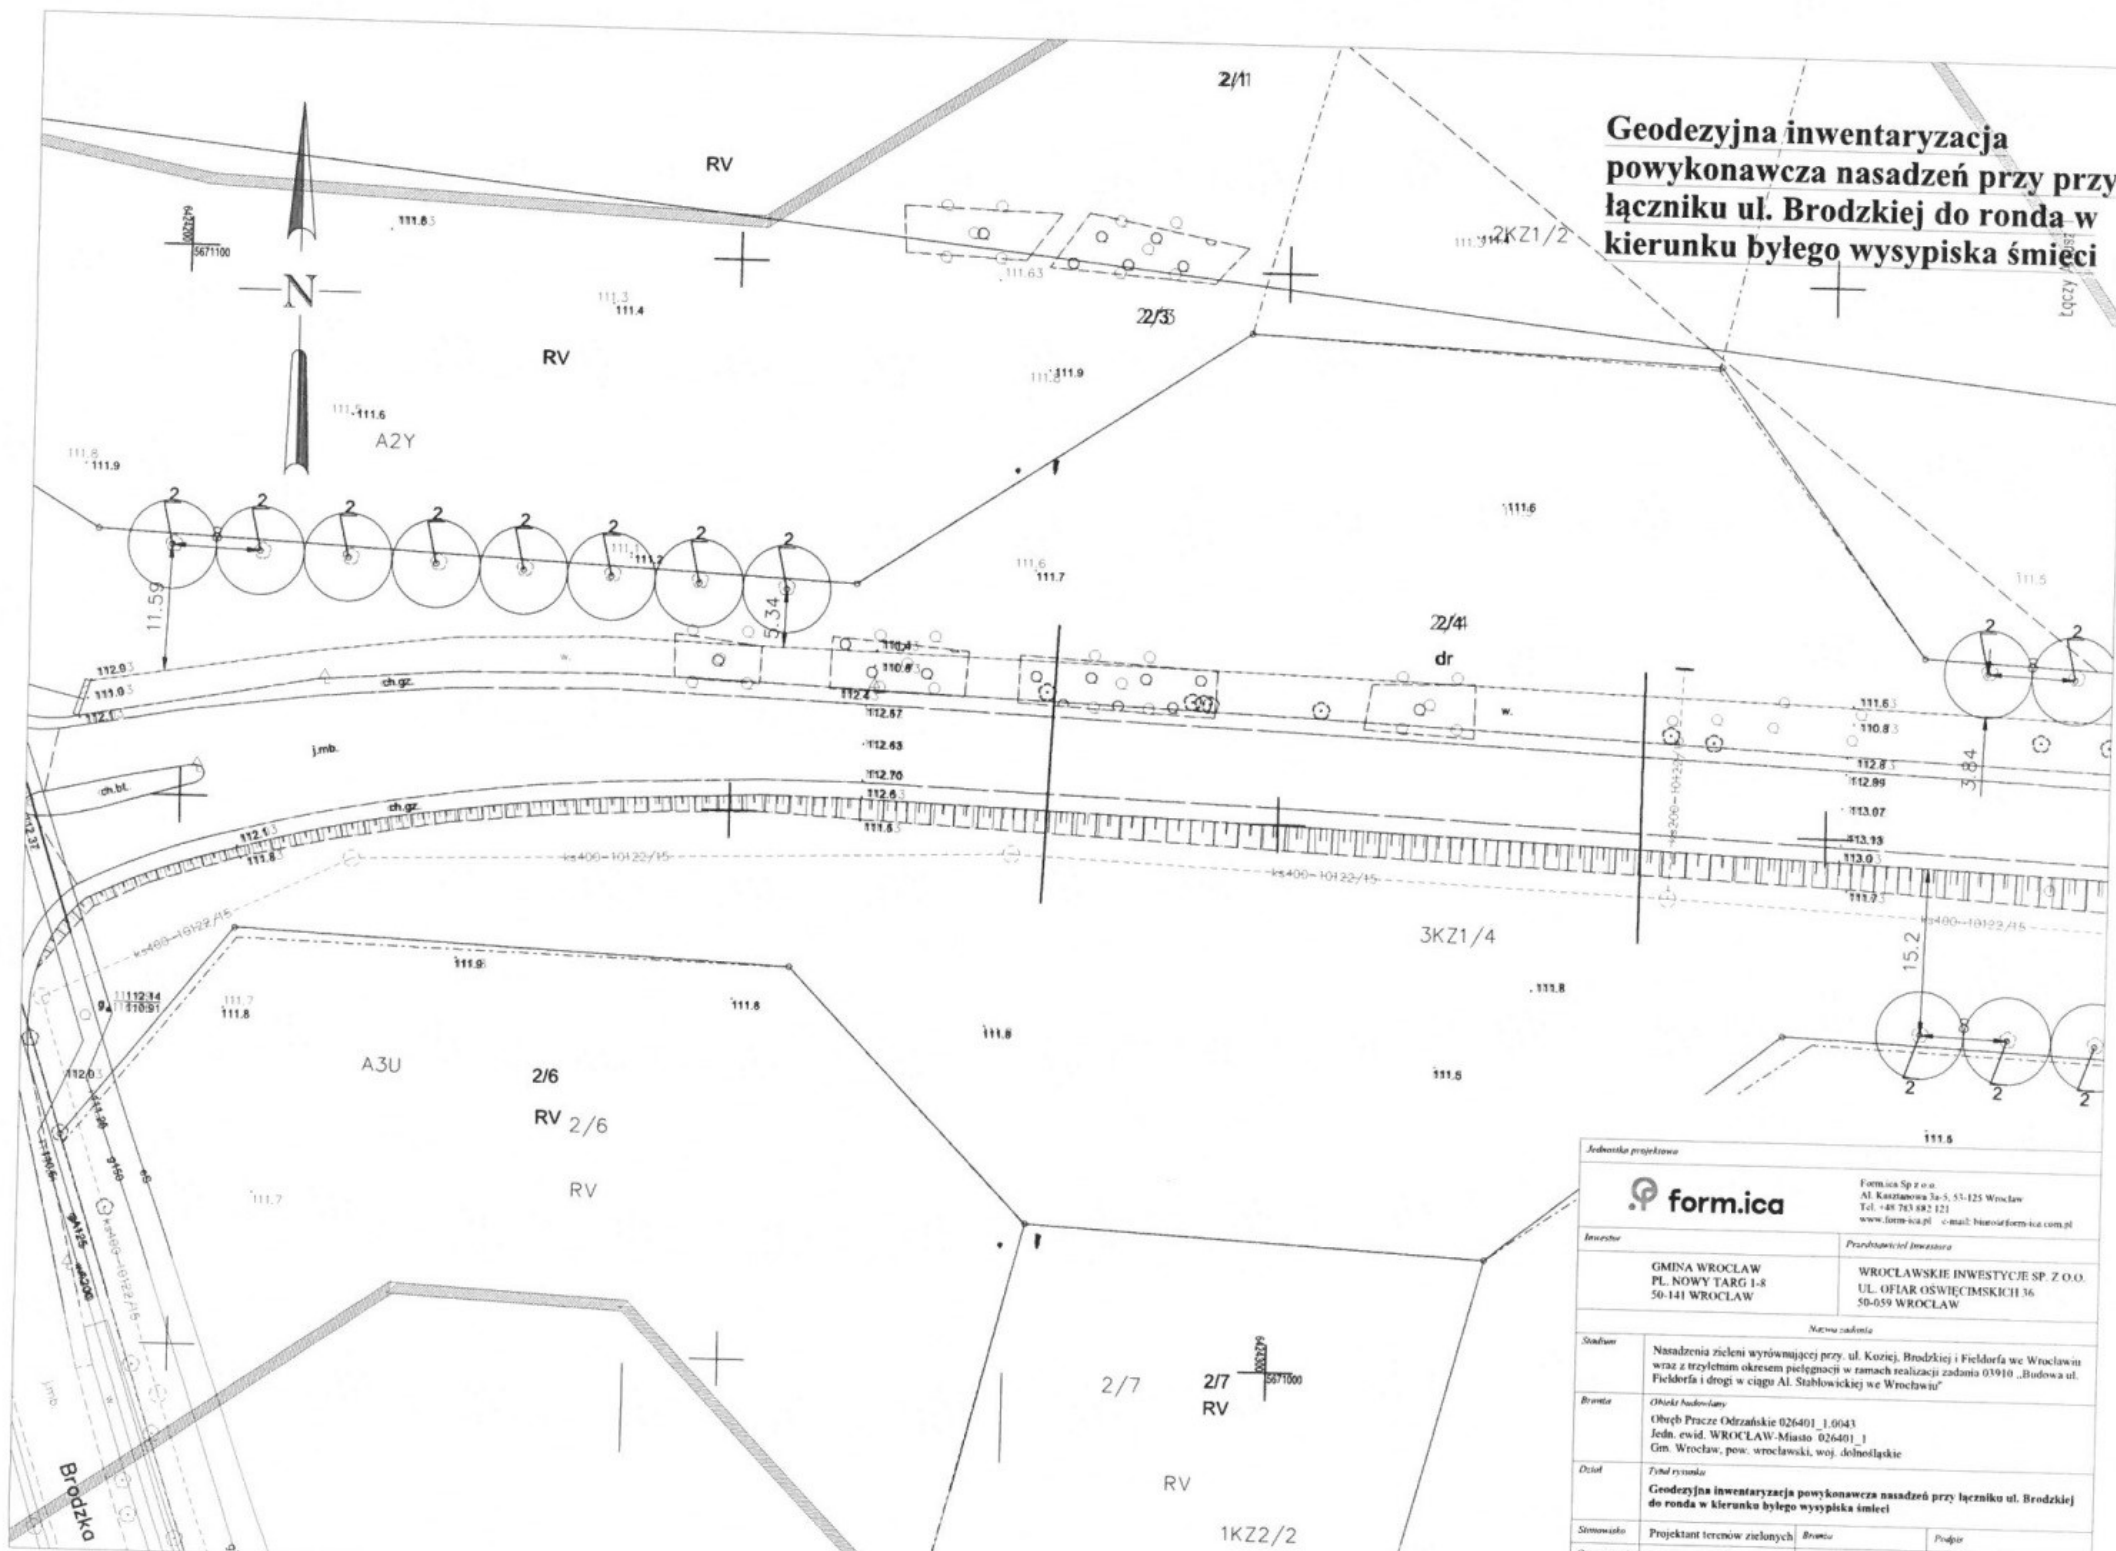


**Geodezyjna inwentaryzacja  
powykonawcza nasadzeń przy przy-  
łączniku ul. Brodzkiej do ronda w  
kierunku byłego wysypiska śmieci**

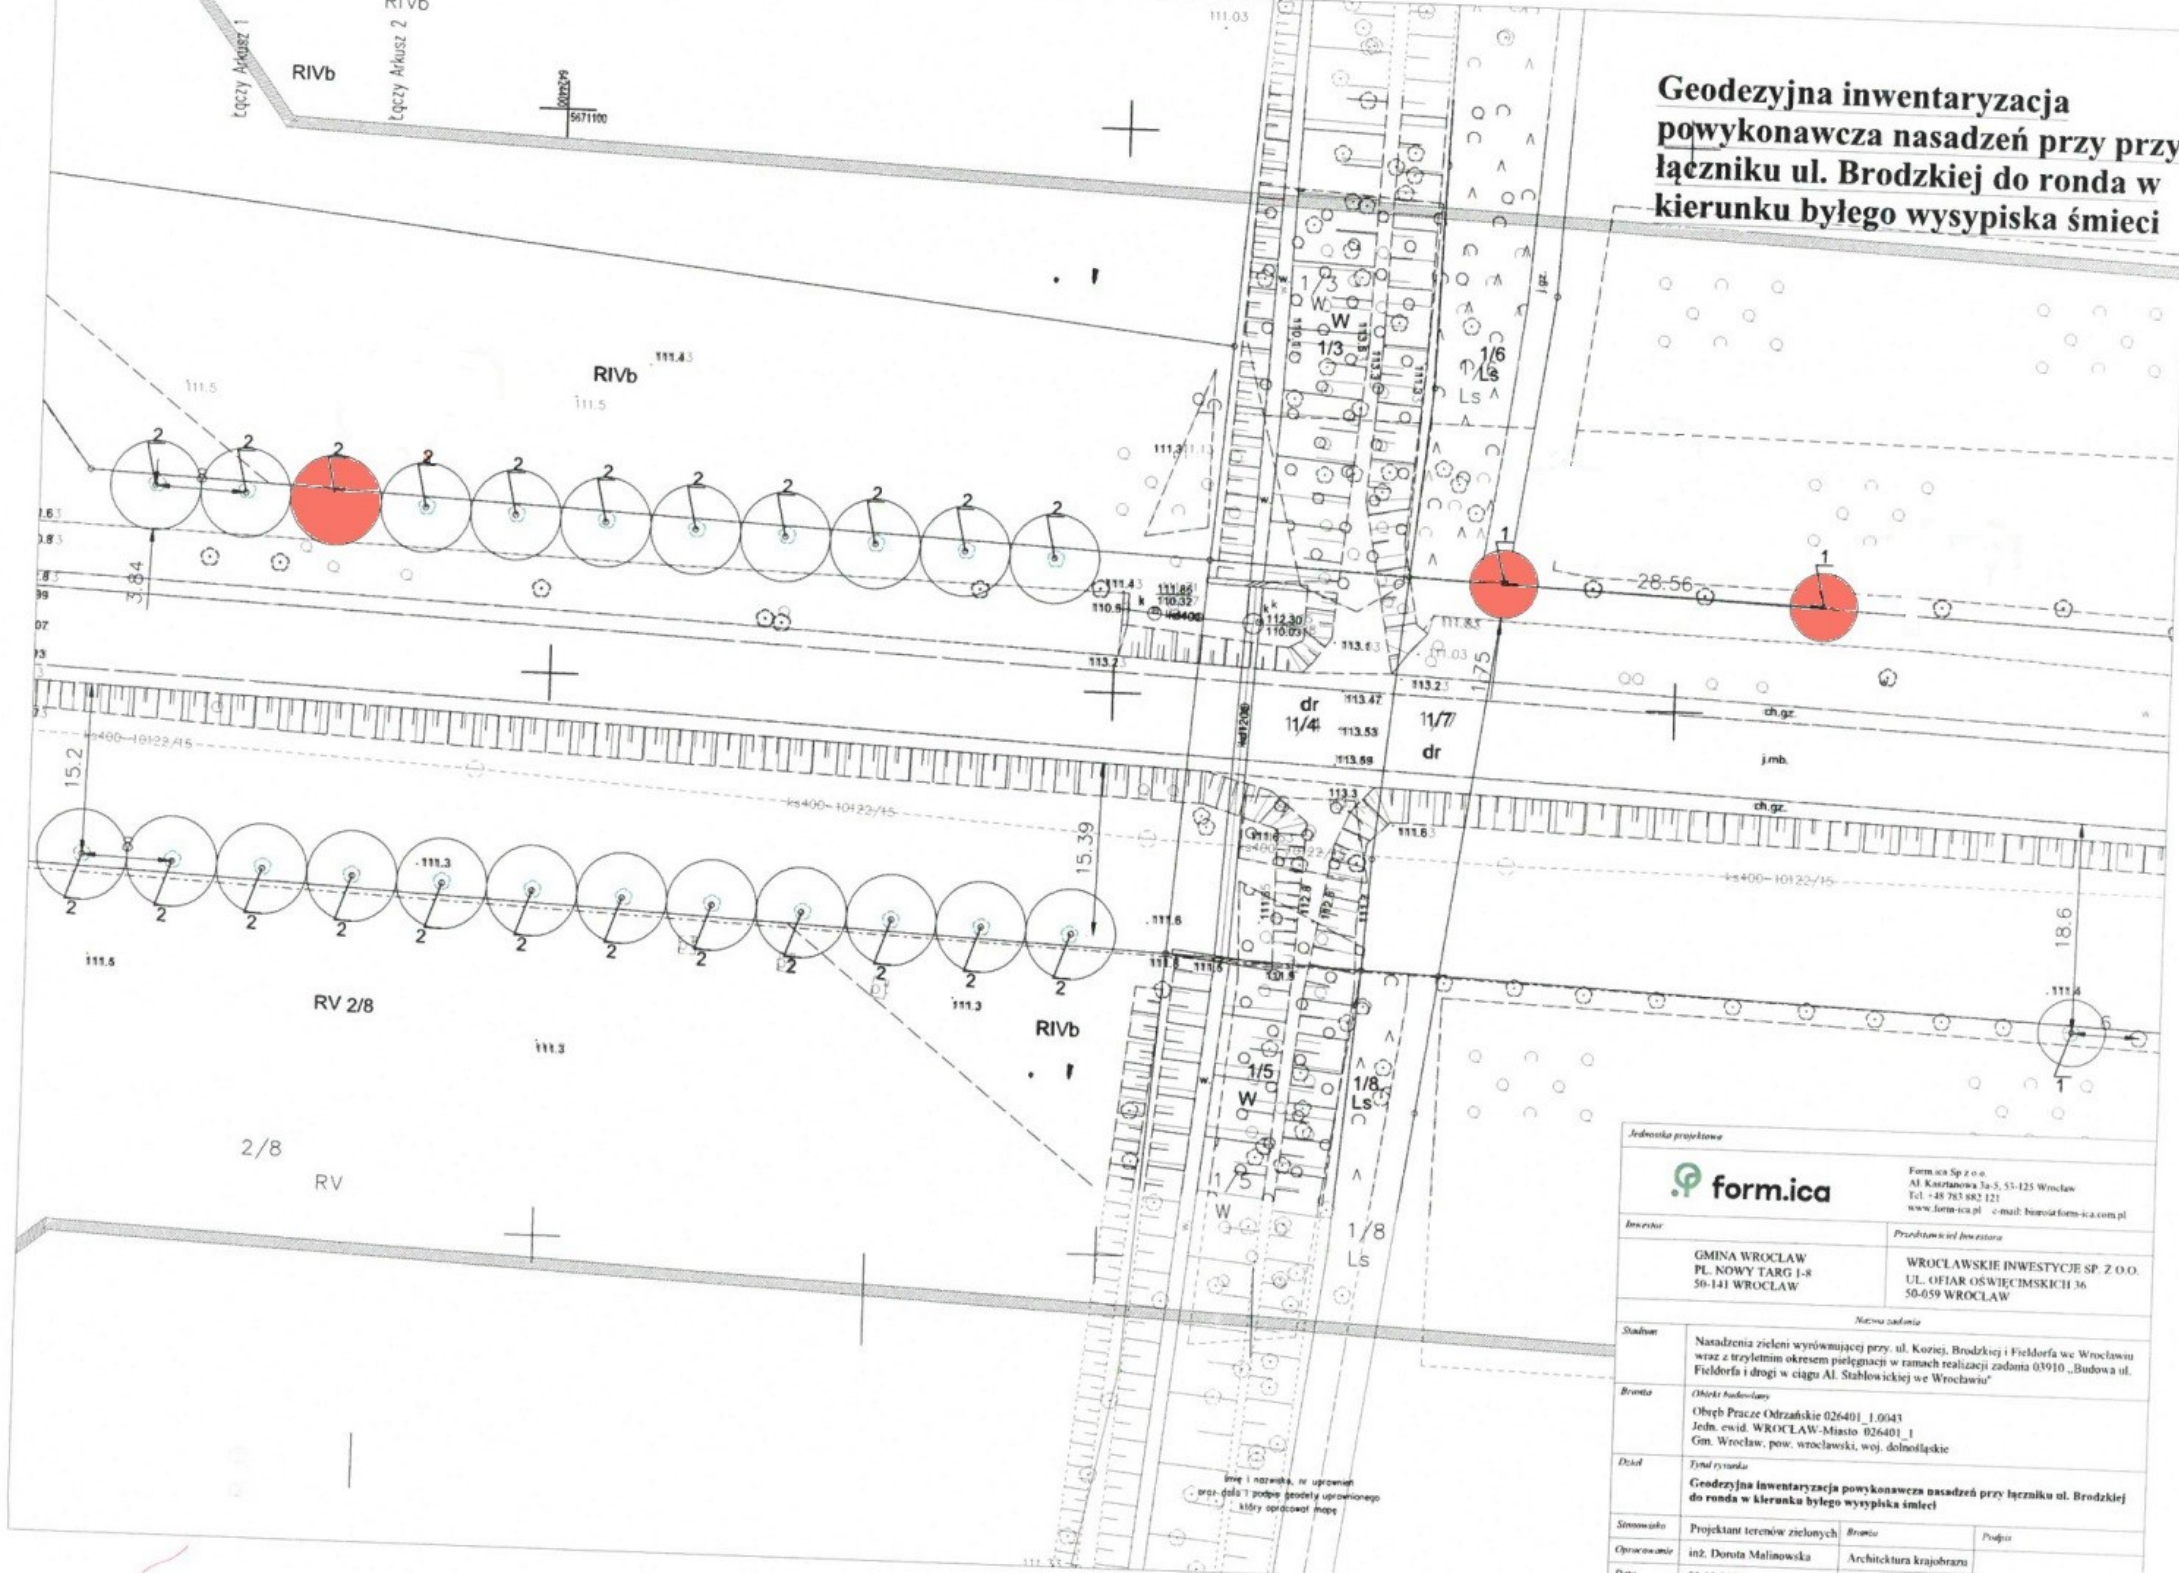

<b>form.ica</b> <small>form.ica Sp. z o.o.          Al. Kasztanowa 7a-5, 55-125 Wrocław          Tel. +48 71 652 121          www.form-ica.pl e-mail: biuro@form-ica.com.pl</small>	
<b>Inwestor:</b> GMINA WROCLAW PL. NOWY TARG 1-8 50-141 WROCLAW	<b>Przedmiot inwestycji:</b> WROCLAWSKIE INWESTYCJE SP. Z O.O. UL. OFIAR OŚWIECIMSKICH 36 50-059 WROCLAW
<b>Nazwa zadania:</b> Stanowisko: Nasadzenia zieleni wyrównującej przy ul. Korzei, Brodzkiej i Fiedorfa we Wrocławiu wraz z trzyletnim okresem pielęgnacji w ramach realizacji zadania 03910 „Budowa ul. Fiedorfa i drogi w ciągu Al. Stawieckiej we Wrocławiu”	
<b>Brutto:</b> Obiekt budowlany Obiekt Pracze Odrzańskie 026401_1.0043 Jedn. ewid. WROCLAW-Miasto 026401_1 Gm. Wrocław, pow. wrocławski, woj. dolnośląskie	<b>Typul rysunku:</b> Geodezyjna inwentaryzacja powykonawcza nasadzeń przy łączniku ul. Brodzkiej do ronda w kierunku byłego wysypiska śmieci
<b>Stwierdził:</b> inż. Dorota Malinowska	<b>Przebieg:</b> Architektura krajobrazu
<b>Data:</b> 23.12.2020r.	<b>Skala:</b> 1:500



# **Geodezyjna inwentaryzacja powykonawcza nasadzeń przy przy- łączniku ul. Brodzkiej do ronda w kierunku byłego wysypiska śmieci**

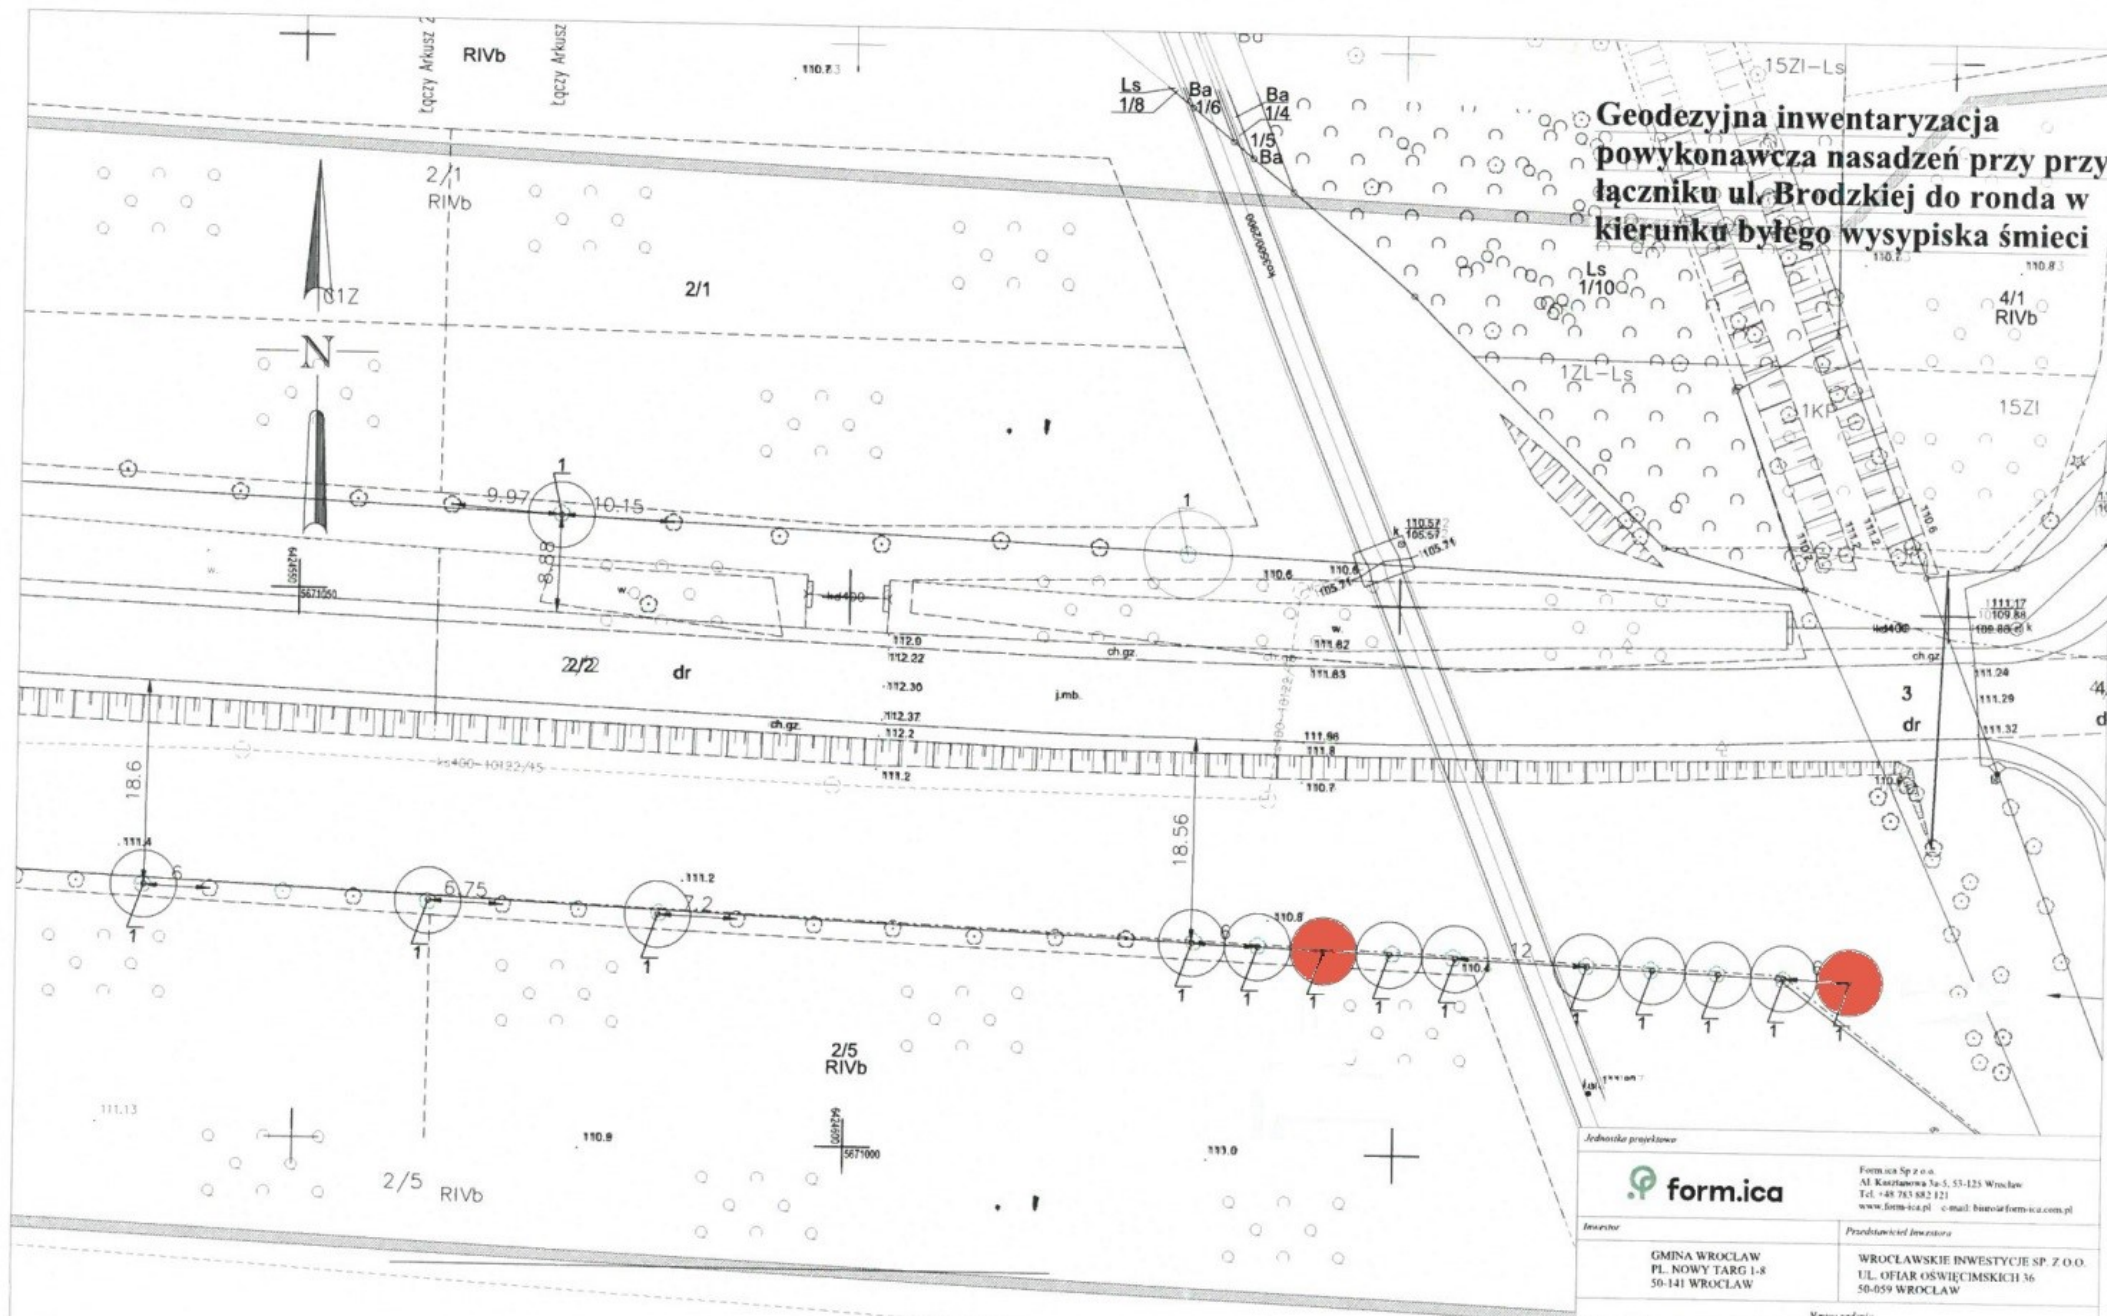

Jednostka projektowa



Form.ica Sp. z o.o.  
Al. Kościuszkowa 5a-5, 53-125 Wrocław  
Tel. +48 71 35 88 121  
www.form-ica.pl e-mail: biuro@form-ica.com.pl

Inwestor

GMINA WROCLAW  
PL. NOWY TARG 1-8  
50-141 WROCLAW

Przedstawiciel Inwestora

WROCLAWSKIE INWESTYCJE SP. Z O.O.  
UL. OFIAR OŚWIECIMSKICH 36  
50-059 WROCLAW

Nazwa zadania

Stadium

Nasadzenia zieleni wyrównującej przy ul. Koziej, Brodzkiej i Fieldorfa we Wrocławiu wraz z trzyletnim okresem pielęgnacji w ramach realizacji zadania 03910 „Budowa ul. Fieldorfa i drogi w ciągu Al. Stobrowickiej we Wrocławiu”

Brutto

Obiekt budowlany  
Obręb Prace Odrzańskie 026401\_1 0643  
Jedn. ewid. WROCLAW-Miasto 026401\_1  
Gm. Wrocław, pow. wrocławski, woj. dolnośląskie

Detal

Tytuł rysunku  
Geodezyjna inwentaryzacja powykonawcza nasadzeń przy łączniku ul. Brodzkiej do ronda w kierunku byłego wysypiska śmieci

Stwierdził

Projektant terenów zielonych

Brano


Podpis

Opracował

inż. Dorota Malinowska

Architektura krajobrazu

**Geodezyjna inwentaryzacja  
powykonawcza nasadzeń przy przy-  
łączniku ul. Brodzkiej do ronda w  
kierunku byłego wysypiska śmieci**

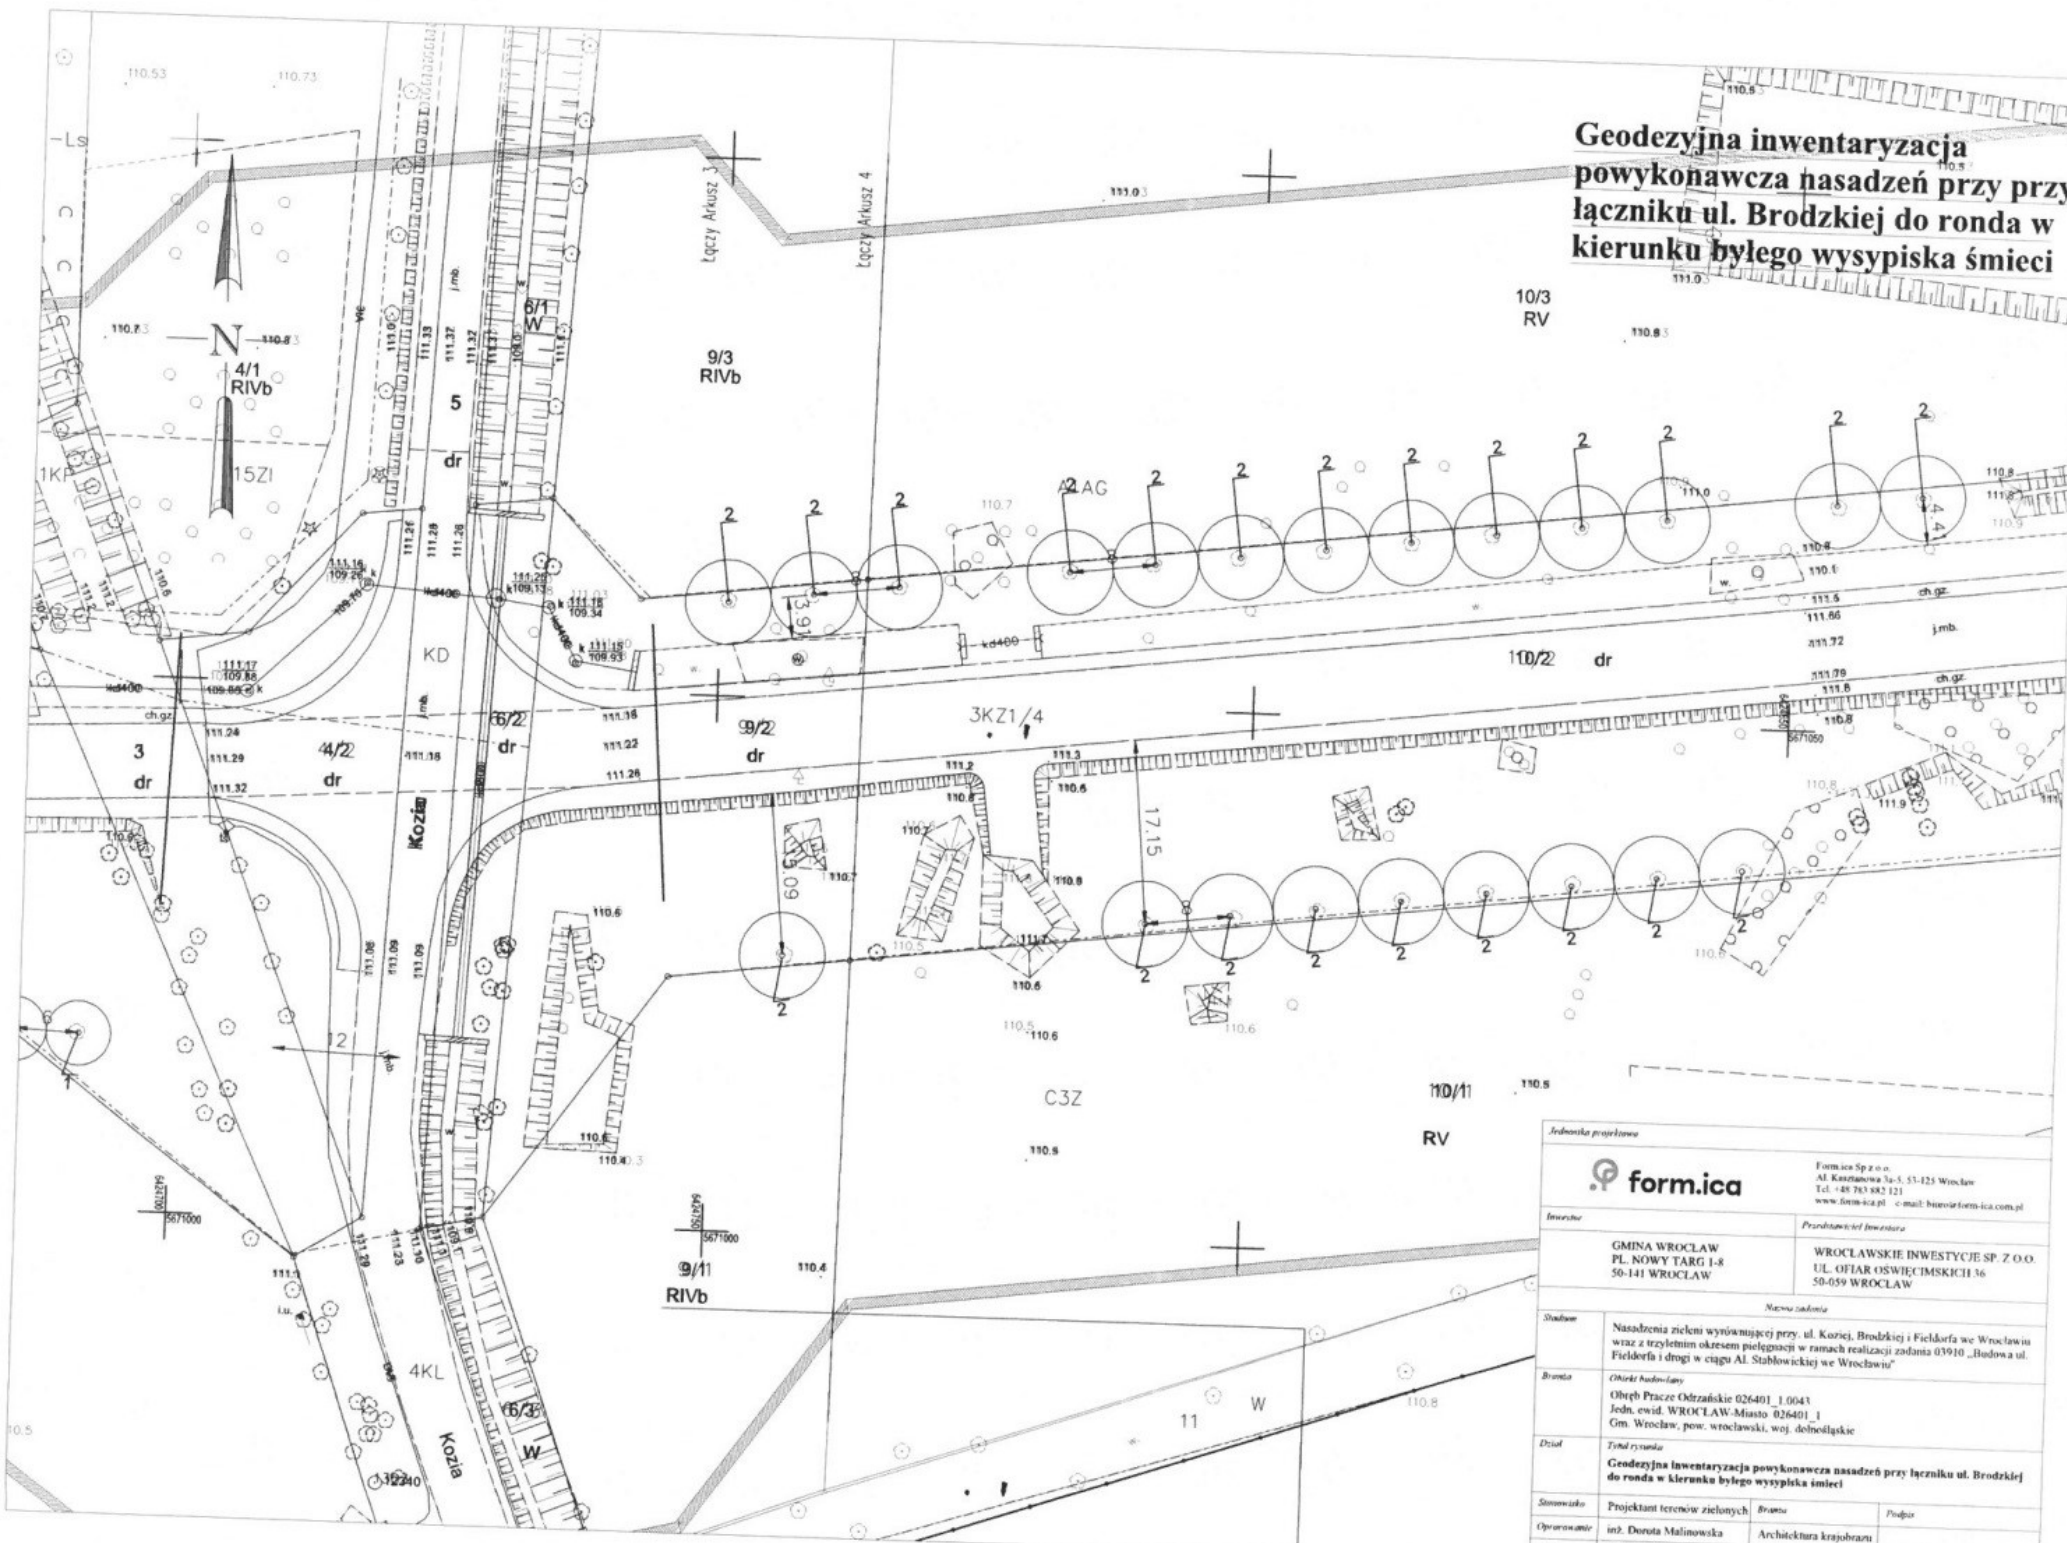

 <b>form.ica</b>		Form.ica Sp z o.o. Al. Kasztanowa 1a-5, 53-125 Wrocław Tel. +48 71 3 982 121 www.form-ica.pl e-mail: biuro@form-ica.com.pl	
Inwestor		Pracodawca/Inwestor	
GMINA WROCLAW PL Nowy Targ 1-8 50-141 WROCLAW		WROCLAWSKIE INWESTYCJE SP. Z O.O. UL. OFIAR OŚWIECENISKICH 36 50-059 WROCLAW	
Nazwa zadania			
Data	Temat rysunku		
Geodezyjna inwentaryzacja powykonawcza nasadzeń przy łączniku ul. Brodziejki do ronda w kierunku byłego wysypiska śmieci			
Skonsolidacja	Projektant terenów zielonych	Brzmienie	Podpis
Opisanie	inż. Dorota Małinowska	Architektura krajobrazu	
Data	23.12.2020r.	Skala 1:500	Rys. nr. 3.



**Geodezyjna inwentaryzacja  
powykonawcza nasadzeń przy przy-  
łączniku ul. Brodzkiej do ronda w  
kierunku byłego wysypiska śmieci**

