

Polska Spółka Gazownictwa sp. z o.o.
Oddział Zakład Gazowniczy w Zabrze
ul. Szczęść Boże 11, 41-800 Zabrze
tel. 323985000, faks 322717801

Gazownia w Rudzie Śląskiej
ul. 1-go Maja 374,
41-700 Ruda Śląska
tel. 332 2443605, faks 32 2443608
gazownia rudaslaska@psgaz.pl

Pracownia Projektowa
BUWAMAT
ul. Wandy 10/3
41-800 Zabrze

Wasz znak: BPP/U-250/440/AM/19
Nasz znak: PSGZA.0164.0430.631.160059267.19

Ruda Śląska 11.03.2019 r.

Dot.: przebudowa kanalizacji deszczowej i sanitarnej wraz przepompownią ścieków sanitarnych oraz kabla energetycznego nN na terenie oczyszczalni ścieków

Szanowni Państwo

W odpowiedzi na Państwa pismo z dnia 05.03.2019 r. w sprawie jak wyżej informujemy, że na planie sytuacyjnym naniesiono orientacyjnie przebieg sieci gazowej 110 PE, 63PE oraz przyłącze 25PE średniego ciśnienia. Planowana przebudowa kanalizacji sanitarnej oraz kabla energetycznego nN nie koliduje z siecią gazową, natomiast z projektowaną kanalizacją deszczową koliduje z gazociągiem 63PE śr/ciś

Przy pracach projektowych należy uwzględnić następujące odległości:

- poziome zgodne z **Dz.U. poz.640 z dnia 04 czerwiec 2013 r.**
- pionowe zgodne z **PN-91/M-34501**
- posadowienie sieci gazowej należy określić poprzez wykonanie przekopów kontrolnych w obecności naszego przedstawiciela.
- przed przystąpieniem do robót w sąsiedztwie naszych urządzeń należy powiadomić nas o terminie rozpoczęcia prac, zlecić nadzór nad robotami oraz dokonać przekazania placu budowy. Nadzór jest odpłatny i inwestor powinien przesłać zlecenie z podanymi warunkami płatności powołując się na znak uzgodnienia.
- przed zasypaniem odkrytego gazociągu należy uzyskać od naszego przedstawiciela wpis o odbiorze miejsc kolizji.
- wszelkie prace w pobliżu sieci gazowej należy prowadzić ręcznie pod nadzorem Gazowni w Rudzie Śląskiej.

- w przypadku uszkodzenia naszej własności w trakcie prowadzenia prac wykonawca zostanie obciążony kosztami usunięcia awarii oraz poniesionymi kosztami eksploatacyjnymi.

W przypadku niezachowania normatywnych odległości od gazociągu, oraz innych zmian mających wpływ na bezpieczeństwo eksploatacji sieci gazowej należy wystąpić do naszego zakładu o wydanie stosownych warunków technicznych przebudowy sieci gazowej.

W przypadku konieczności przebudowy sieci gazowej wszelkie koszty związane z wykonawstwem, oraz przygotowaniem dokumentacji projektowej i powykonawczej ponosi inwestor.

Ponadto informujemy, że w zakresie opracowania zaznaczonym na planie sytuacyjnym nie eksploatujemy sieci gazowej podwyższonego średniego ciśnienia i wysokiego ciśnienia obsługiwanej przez PSG Sp. z o.o. Dział Zarządzania Majątkiem Sieciowym Sekcja Ewidencji Majątku i Uzgodnień w Zabrzu.

Ważność uzgodnienia ustala się na okres dwóch lat licząc od daty niniejszego pisma.


Z poważaniem


Z-CA KIEŹOWENKA
Gazownia Ruda Śląskiej

Zbigniew Bartosiński

Cennik Usług Pozataryfowych
PSG sp. z o. o Oddział w Zabrzu
Poz.5.3.1.1 – 1 x 85,00 PLN + VAT

Kopia: Gazownia Ruda Śl.
Dołączono: Załącznik nr2 do „Zasad Ochro-
Danych Osobowych w PSG sp. z o.o.

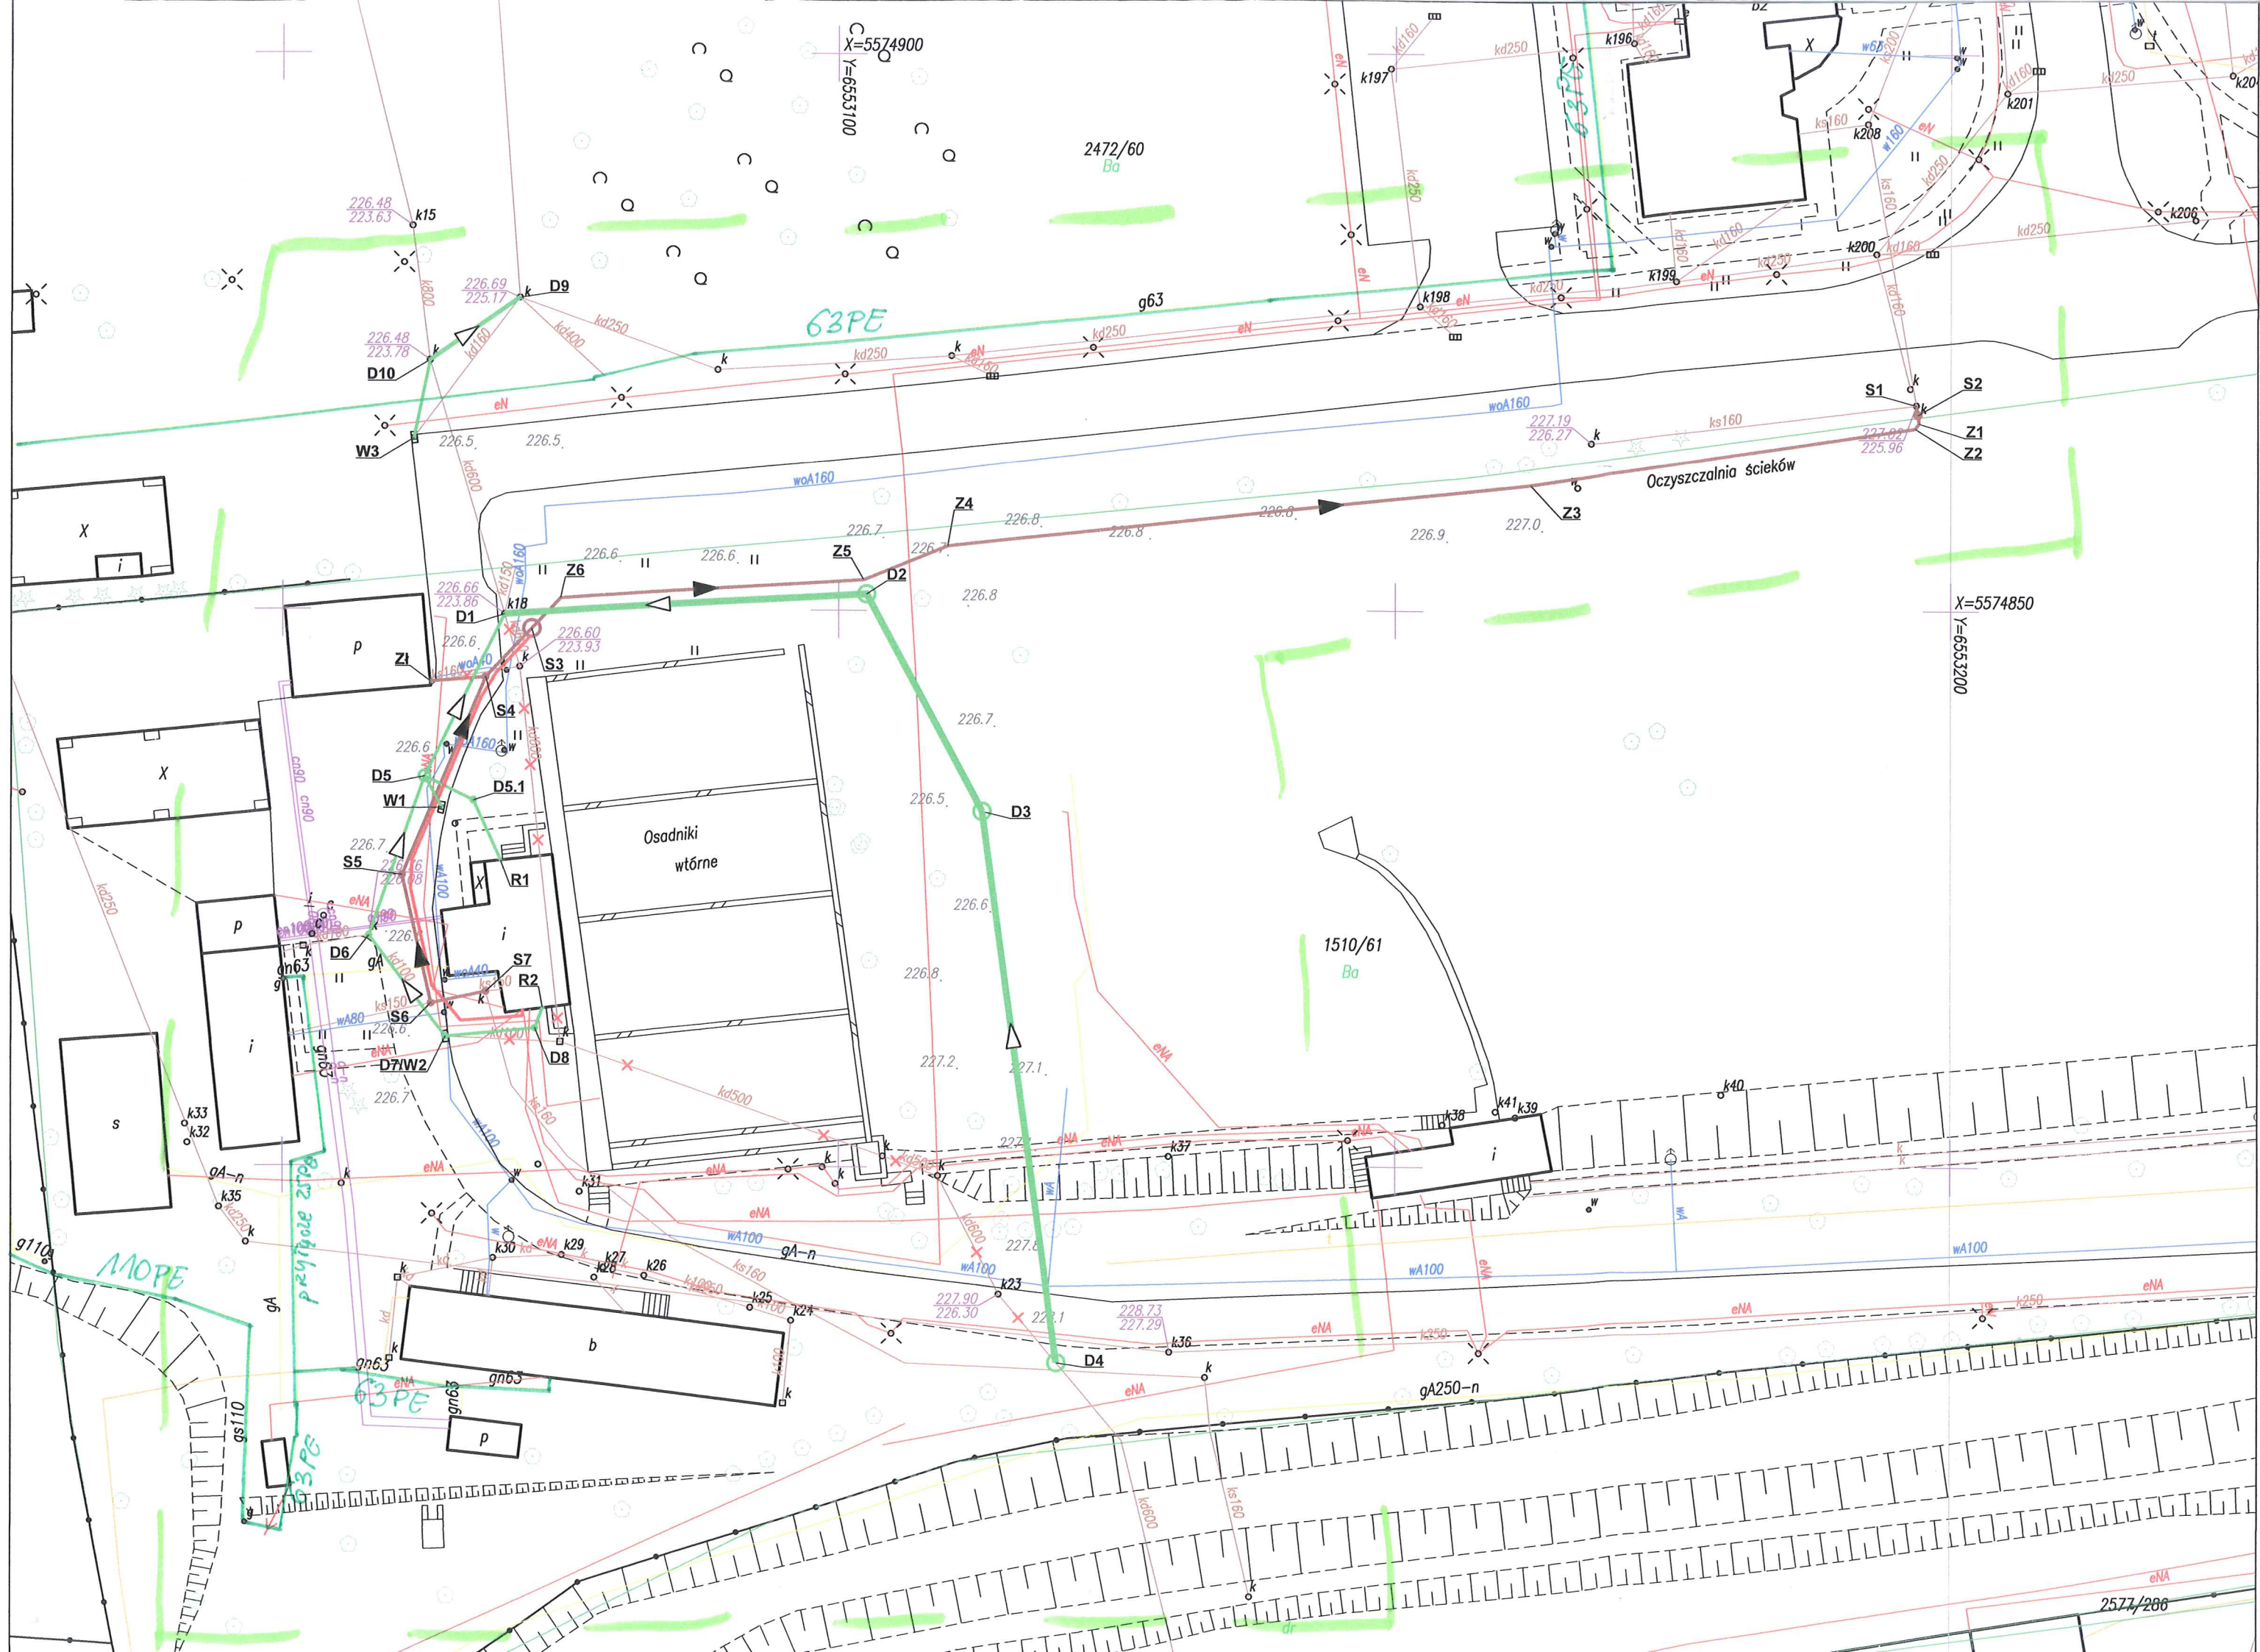

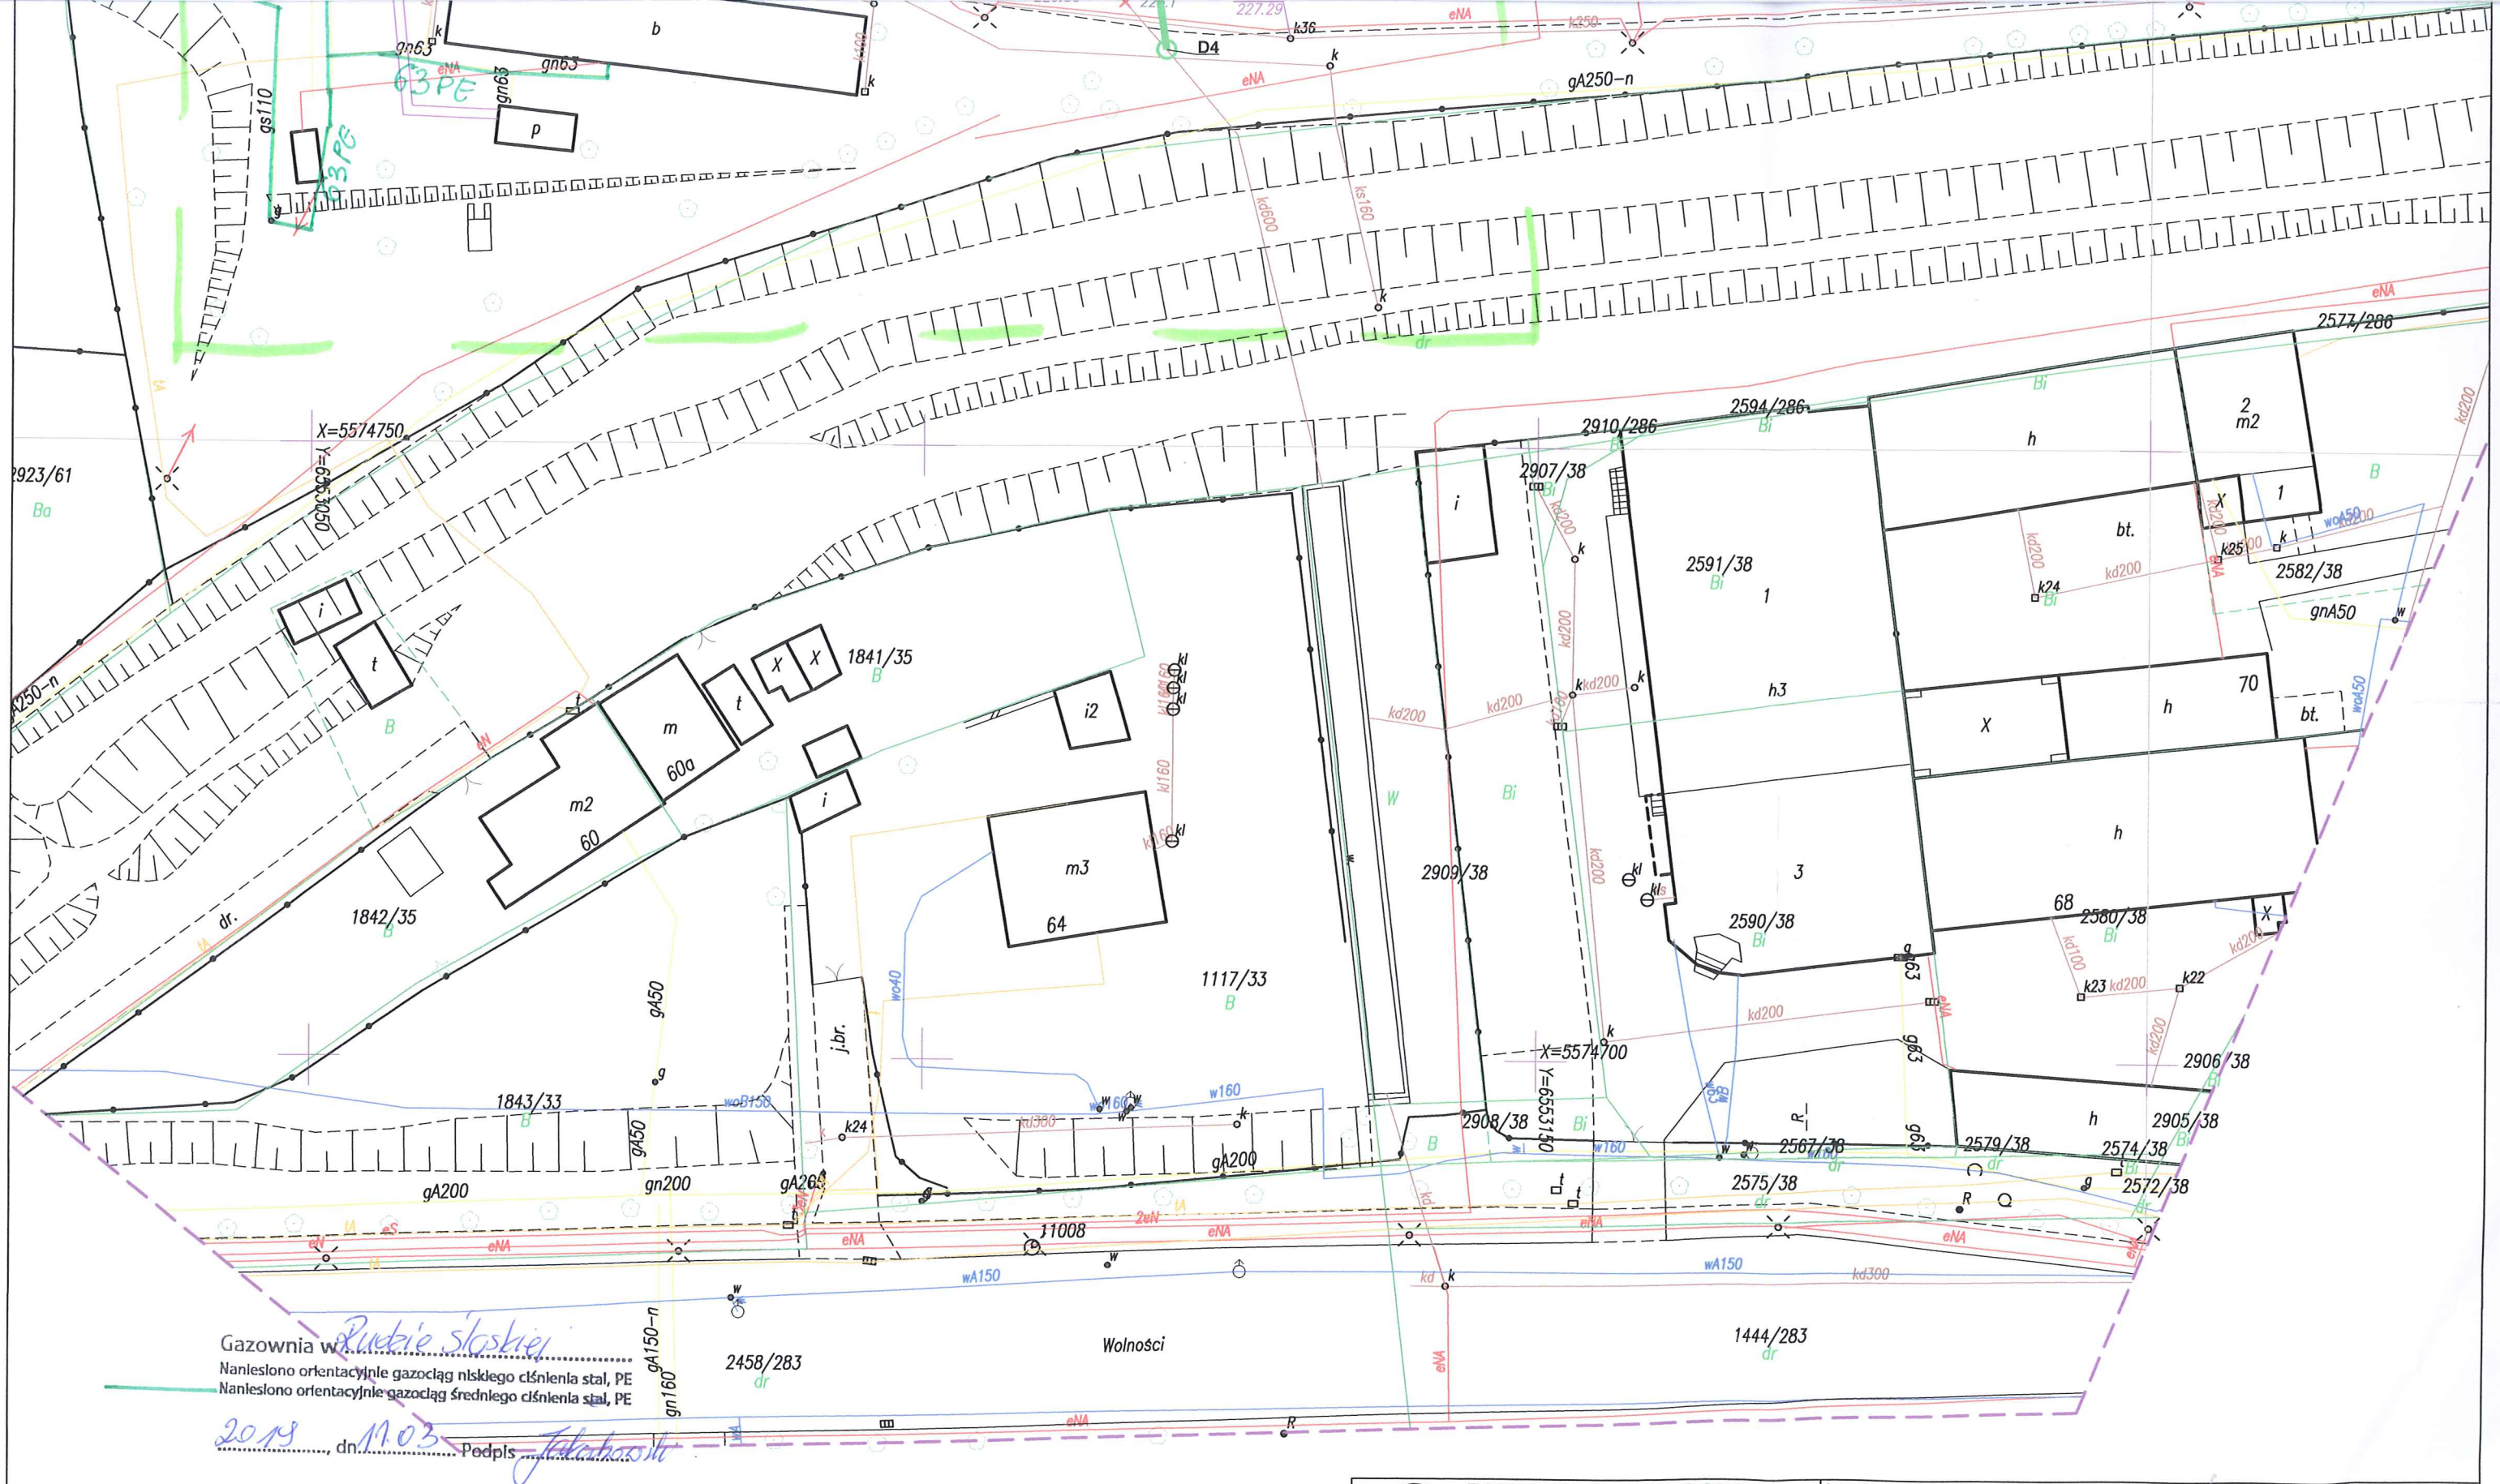

Naniesiono orientacyjnie gazociąg niskiego ciśnienia stal, PE
Naniesiono orientacyjnie gazociąg średniego ciśnienia stal, PE

2019, dn. 11.03 Podpis: J. Krawiec

ZAKRES OBJĘTY
WNIOSEM

OZNACZENIA:	
	Projektowana kanalizacja sanitarna
	Projektowana kanalizacja deszczowa
	Projektowany kabel energetyczny zasilający przepompownię
	Istniejące przewody kanalizacyjne do wyłączenia z eksploatacji
D...	- studnie kanalizacji deszczowej
S...	- studnie kanalizacji sanitarnej
S3	- przepompownia ścieków sanitarnych
R...	- rury spustowe przy budynku
W...	- wpusty uliczne
Z...	- załomy trasy

BUWAMAT - PRACOWNIA PROJEKTOWA sp. z o.o. 41-800 Zabrze ul. Wandy 10/3			Inwestor: ZABRZAŃSKIE PRZEDSIĘBIORSTWO WODOCIAGÓW I KANALIZACJI SP. Z O.O. UL. WOLNOŚCI 215 41-800 ZABRZE	
Data: 02.2019	Nr umowy: U-250/18	Podpis:	Tytuł projektu: PROJEKT WYKONAWCZY	Nr rysunku: K-01
Projektant: mgr inż. Leszek Krzak uprawnienia budowlane w specjalności instalacyjnej Nr SLK/3200/POOS/10			dla inwestycji pt.: PRZEBUDOWA KANALIZACJI DESZCZOWEJ I SANITARNEJ WRAZ Z PRZEPOMPOWNIĄ ŚCIEKÓW SANITARNYCH NA TERENIE OCZYSZCZALNI ŚCIEKÓW ŚRODMIEŚCIE W ZABRZU	
Sprawdził: mgr inż. Jarosław Sakławski uprawnienia budowlane w specjalności instalacyjnej Nr SLK/3203/POOS/10			Treść rysunku: PLAN SYTUACYJNY	Skala: 1:500
<small>WSZELKIE PRAWA ZASTRZEŻONE. Niniejsza dokumentacja stanowi własność "BUWAMAT - PRACOWNIA PROJEKTOWA" Sp. z o.o. I MOŻE BYĆ WYKORZYSTYWANA TYLKO ZGODNIE Z ZAKŁADNĄ WYPOŻYCZNIĄ, KOPLOWANIE (W CAŁOŚCI LUB FRAGMENTARYCZNIE) I INNE FORMY PRZETWARTANIA WYMAGAJĄ PISEMNEJ ZGODY SPÓŁKI.</small>				